

Département du TARN

Commune de MASSAGUEL

PLAN DE RECOLEMENT

Assainissement Eaux Usées
Alimentation en Eau Potable

Tranche Conditionnelle N°2

Rue de l'Eglise

NOTA :
NIVELLEMENT RATTACHE AU NGF-IGN 1969
REFERENCE DE NIVELLEMENT :
REPERE : Z.D.L3 - 118 - Z=281.943m

Maître d'oeuvre

Entreprise

CT2E
13 Bd du Maquis
81 300 GRAULHET



Entreprise OULES
Chemin de Lourmet BP 9
31180 Castelsarrasin
Tél : 05.61.09.14.16

Echelle 1/200



Plan réalisé le: Décembre 2011

Plan 1/1




Plan de Recolement - Topographie - Travaux Infographie
171 Chemin des Ramiers - 82100 CASTELSARRASIN
Tél - Fax : 05.63.04.92.16 - Port : 06.83.95.44.78 - E-Mail : resotopo@wanadoo.fr

Plan de situation

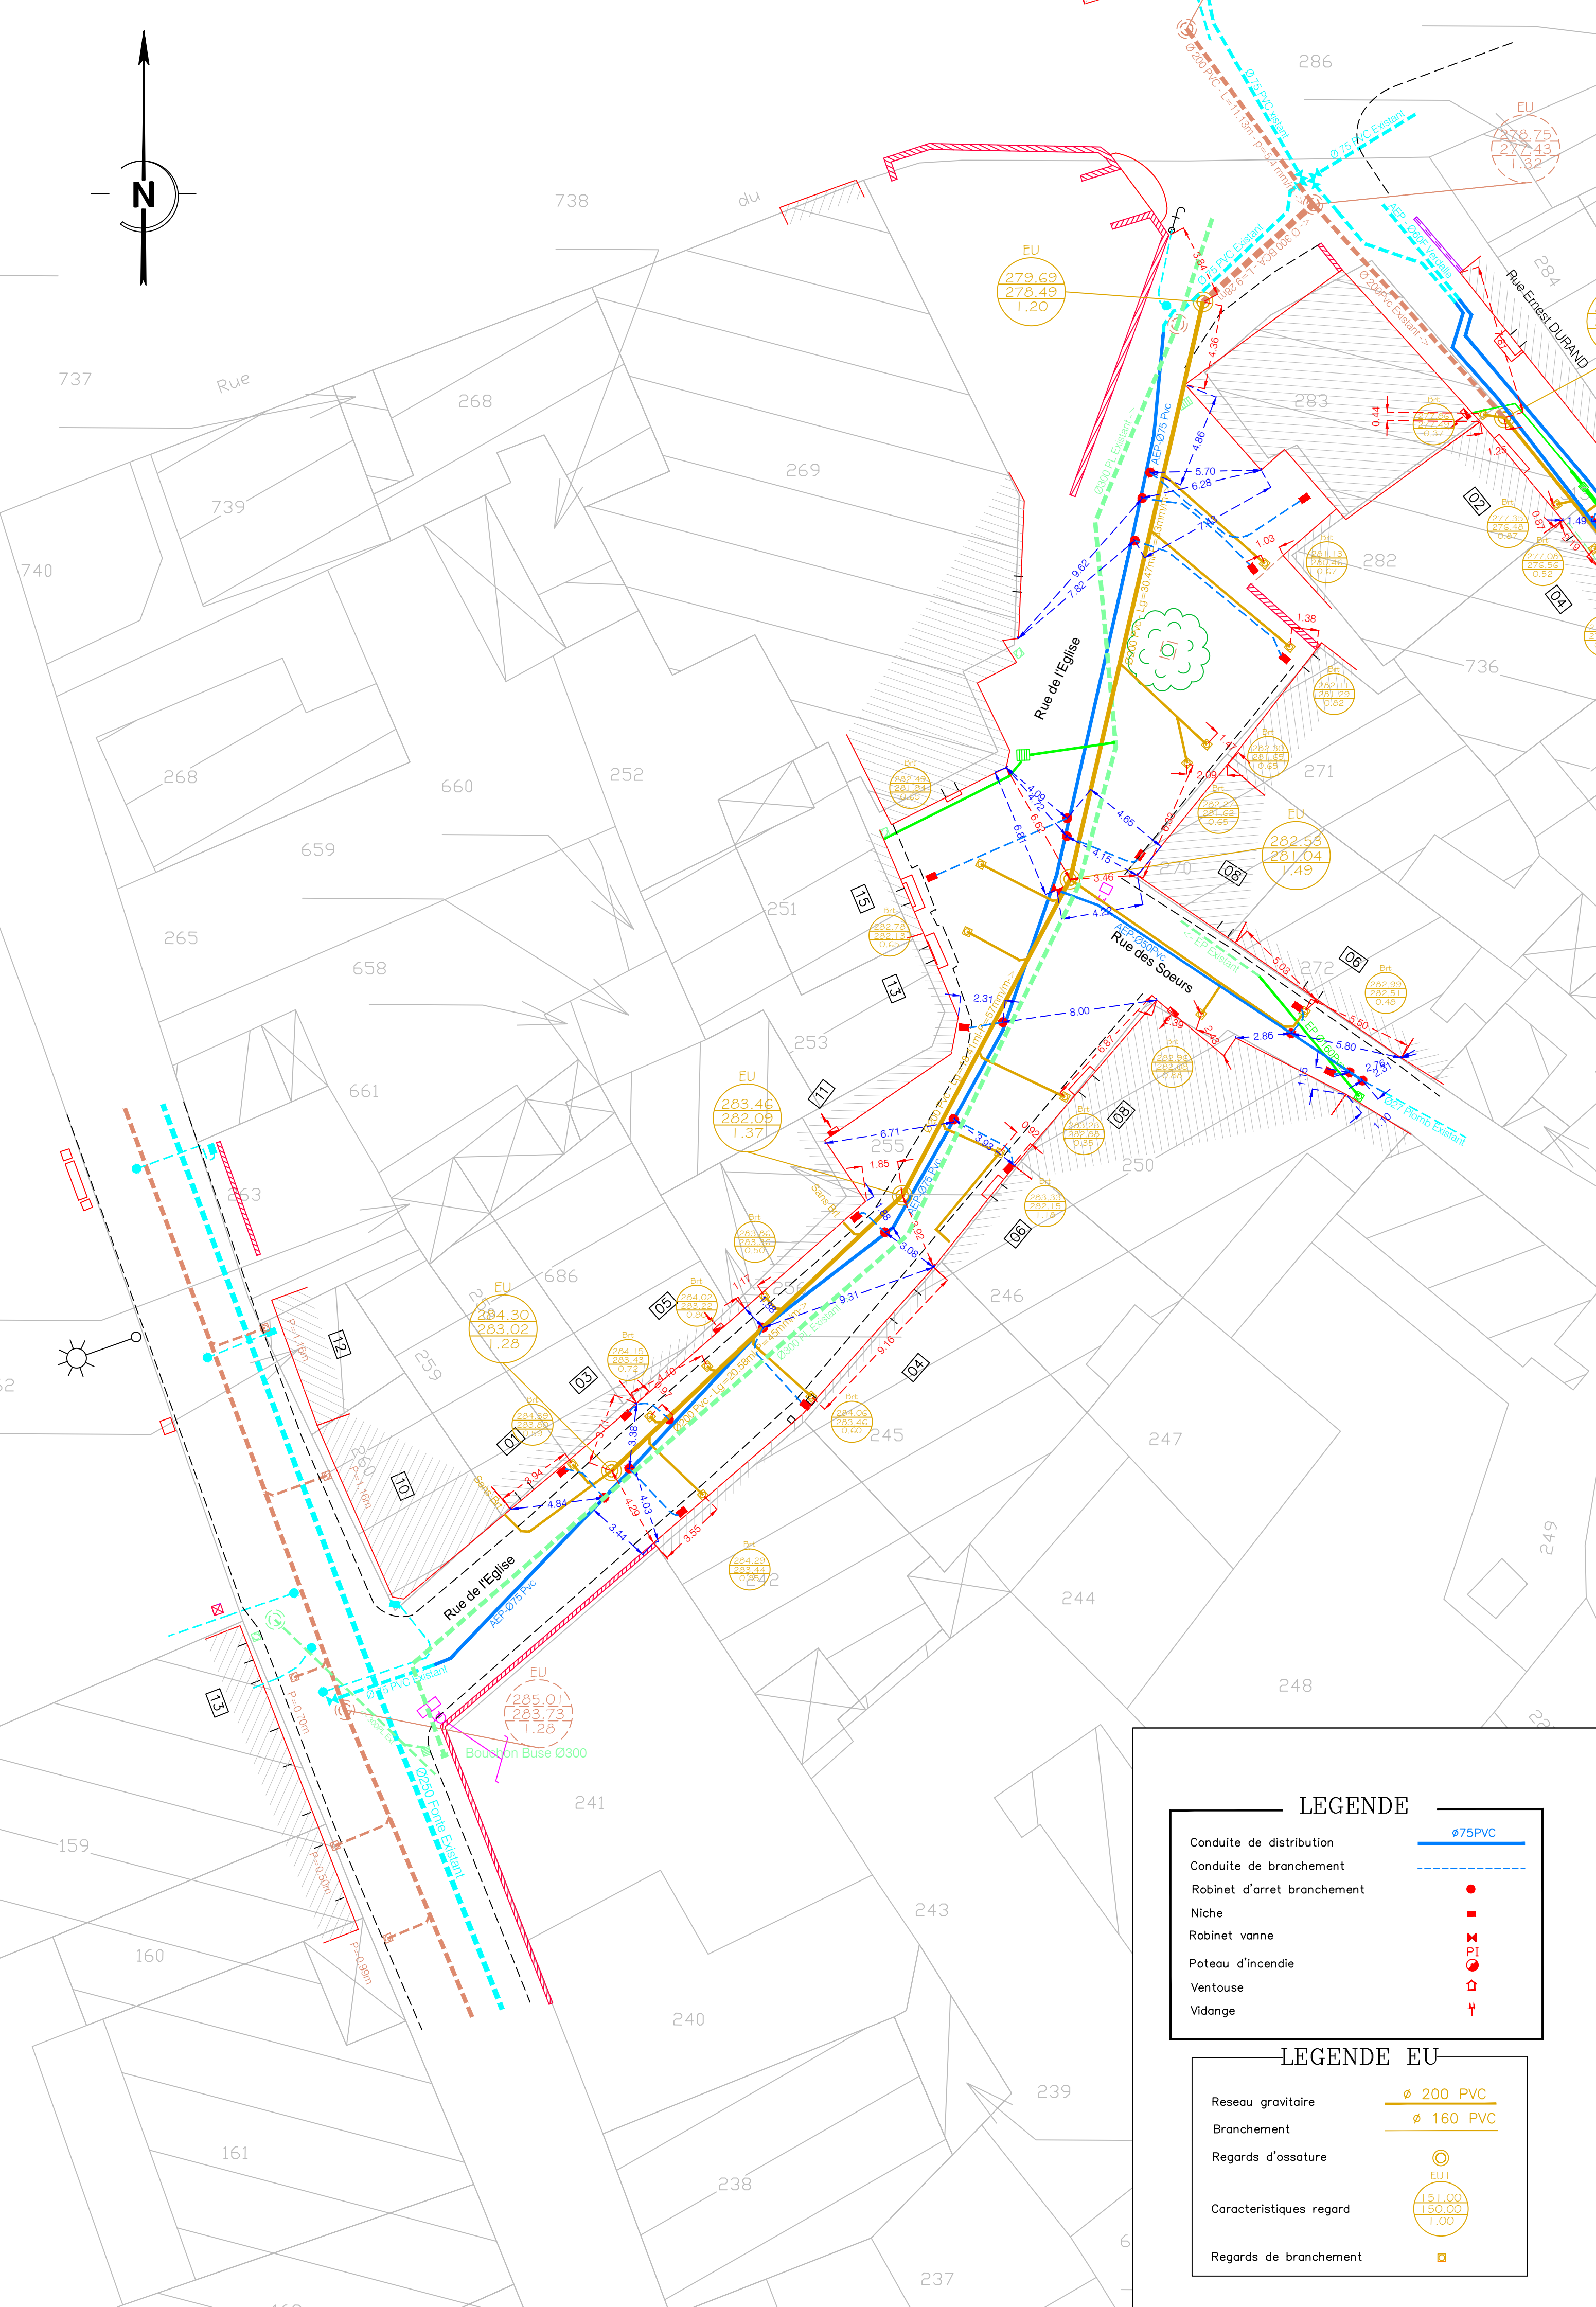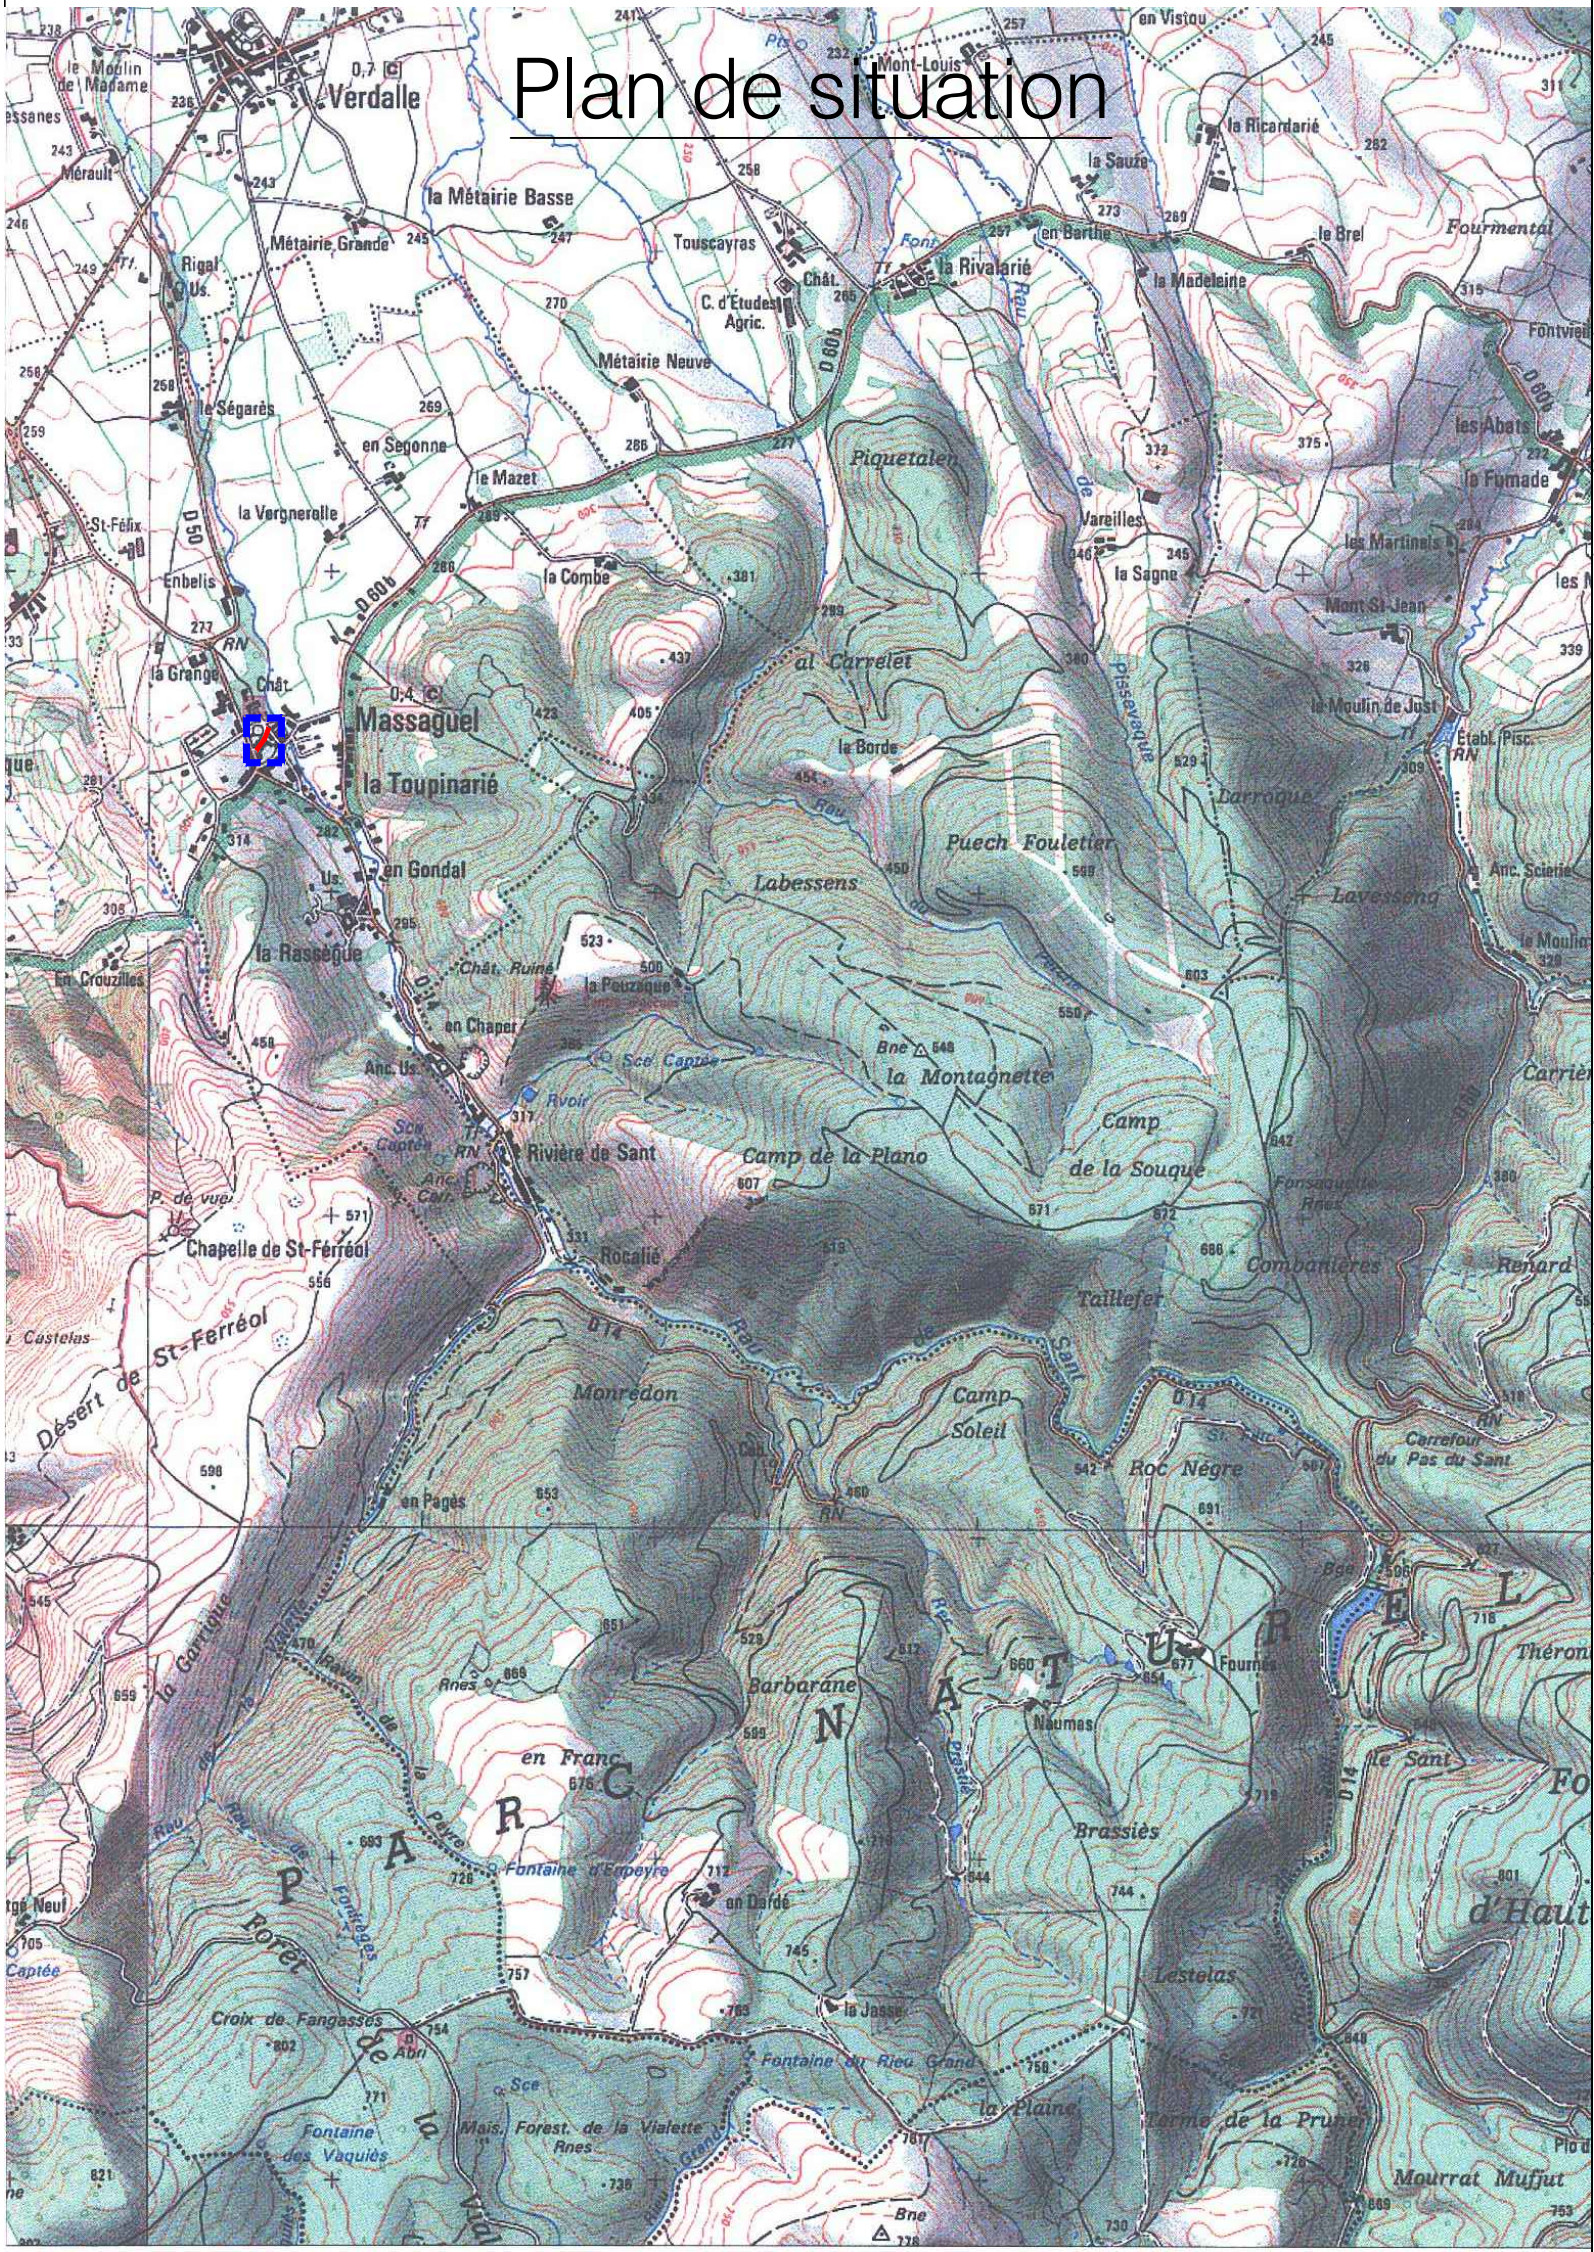


LEGENDE

Conduite de distribution
Conduite de branchement
Robinet d'arrêt branchement
Niche
Robinet vanne
Poteau d'incendie
Ventouse
Vidange

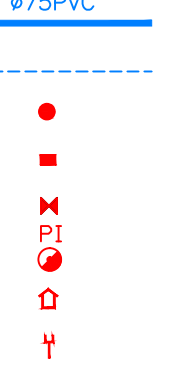

LEGENDE EU

Reseau gravitaire
Branchement
Regards d'ossature
Caracteristiques regard
Regards de branchement

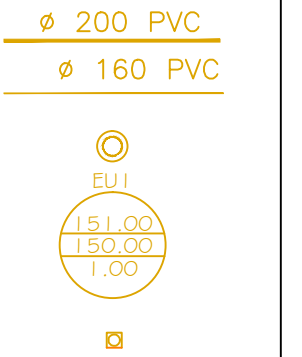

Département du TARN

Commune de MASSAGUEL



PLAN DE RECOLEMENT



Assainissement Eaux Usées
Alimentation en Eau Potable


Tranche Conditionnelle N°2

Rue des Perruquiers

NOTA :
NIVELLEMENT RATTACHE AU NGF-IGN 1969
REFERENCE DE NIVELLEMENT:
REPERE: Z.D.L.S - 118 - Z=281.943m

Maitre d'oeuvre	Entreprise	
CT2E 13 Bd du Maquis 81 300 GRAULHET		Entreprise OULES Chemin de Lourmet BP 9 31180 Castelmorou Tél : 05.61.09.14.16
Echelle 1/200	Plan réalisé le: Décembre 2011	Plan 1/1
 Plan de Recolement - Topographie - Travaux Infographie 171 Chemin des Ramiers - 82100 CASTEL-SARRASIN Tél - Fax : 05 63 04 92 16 - Port : 06 83 95 44 73 - E-Mail : resotopo@wanadoo.fr		

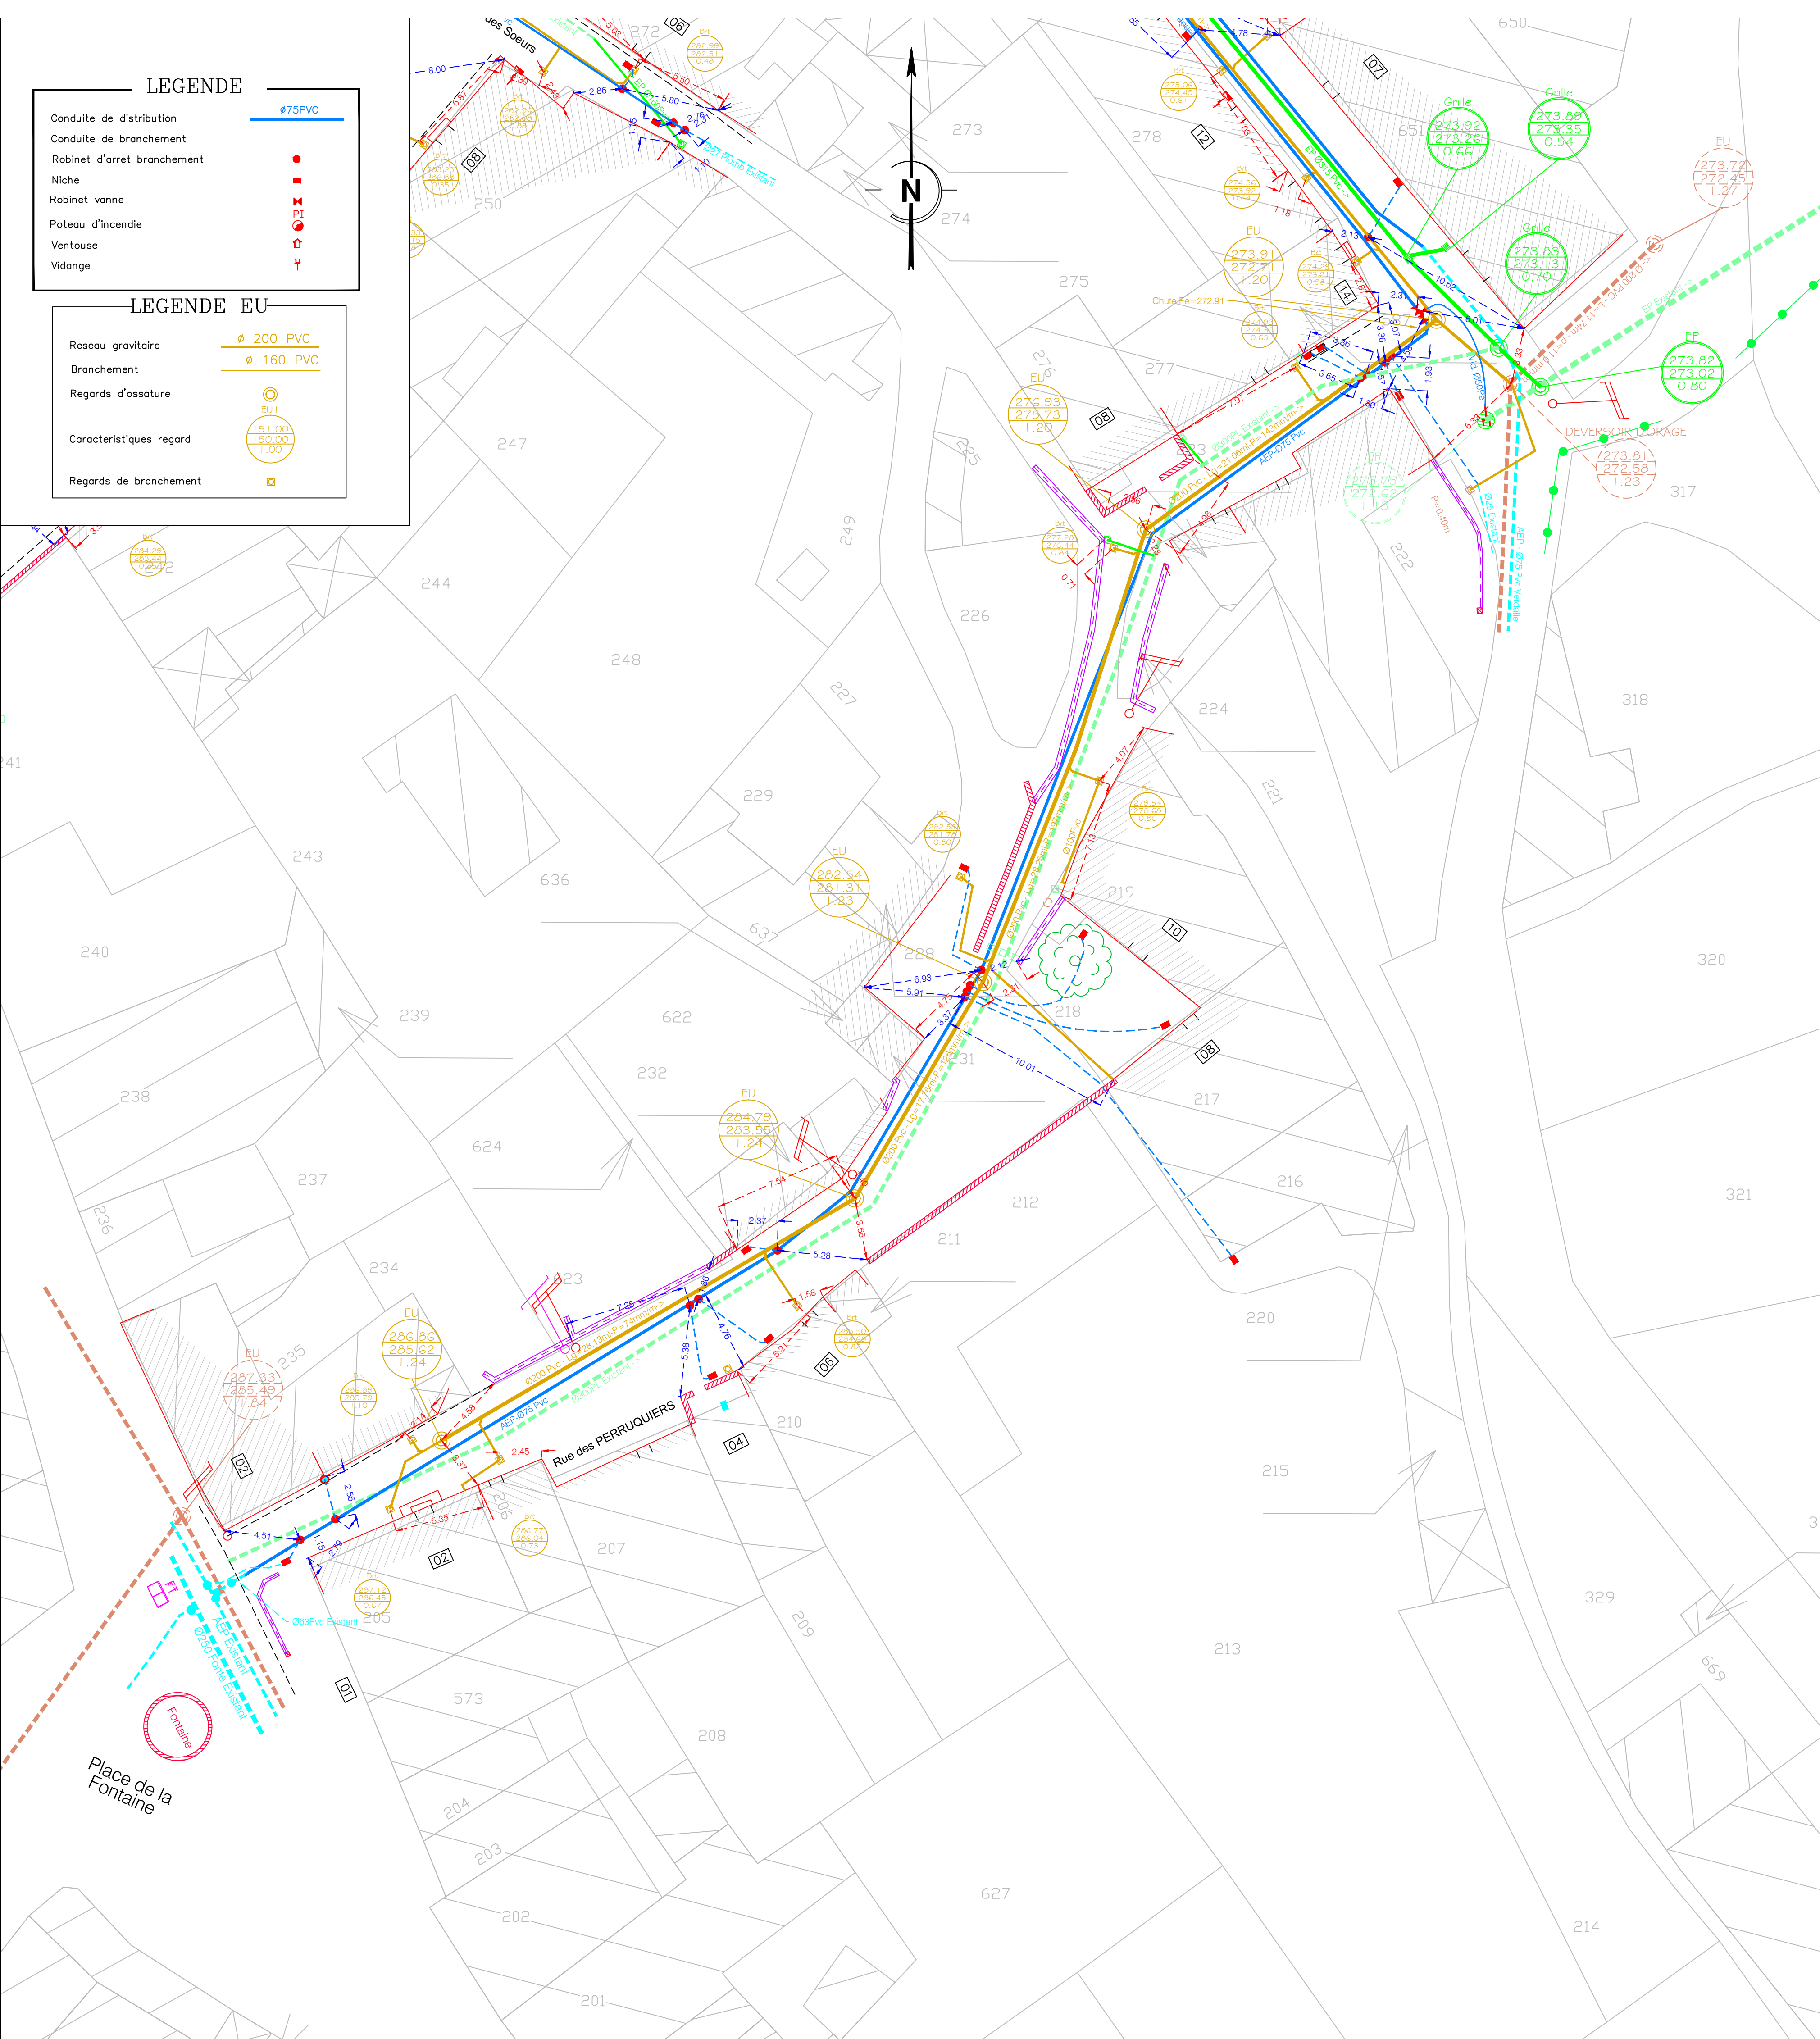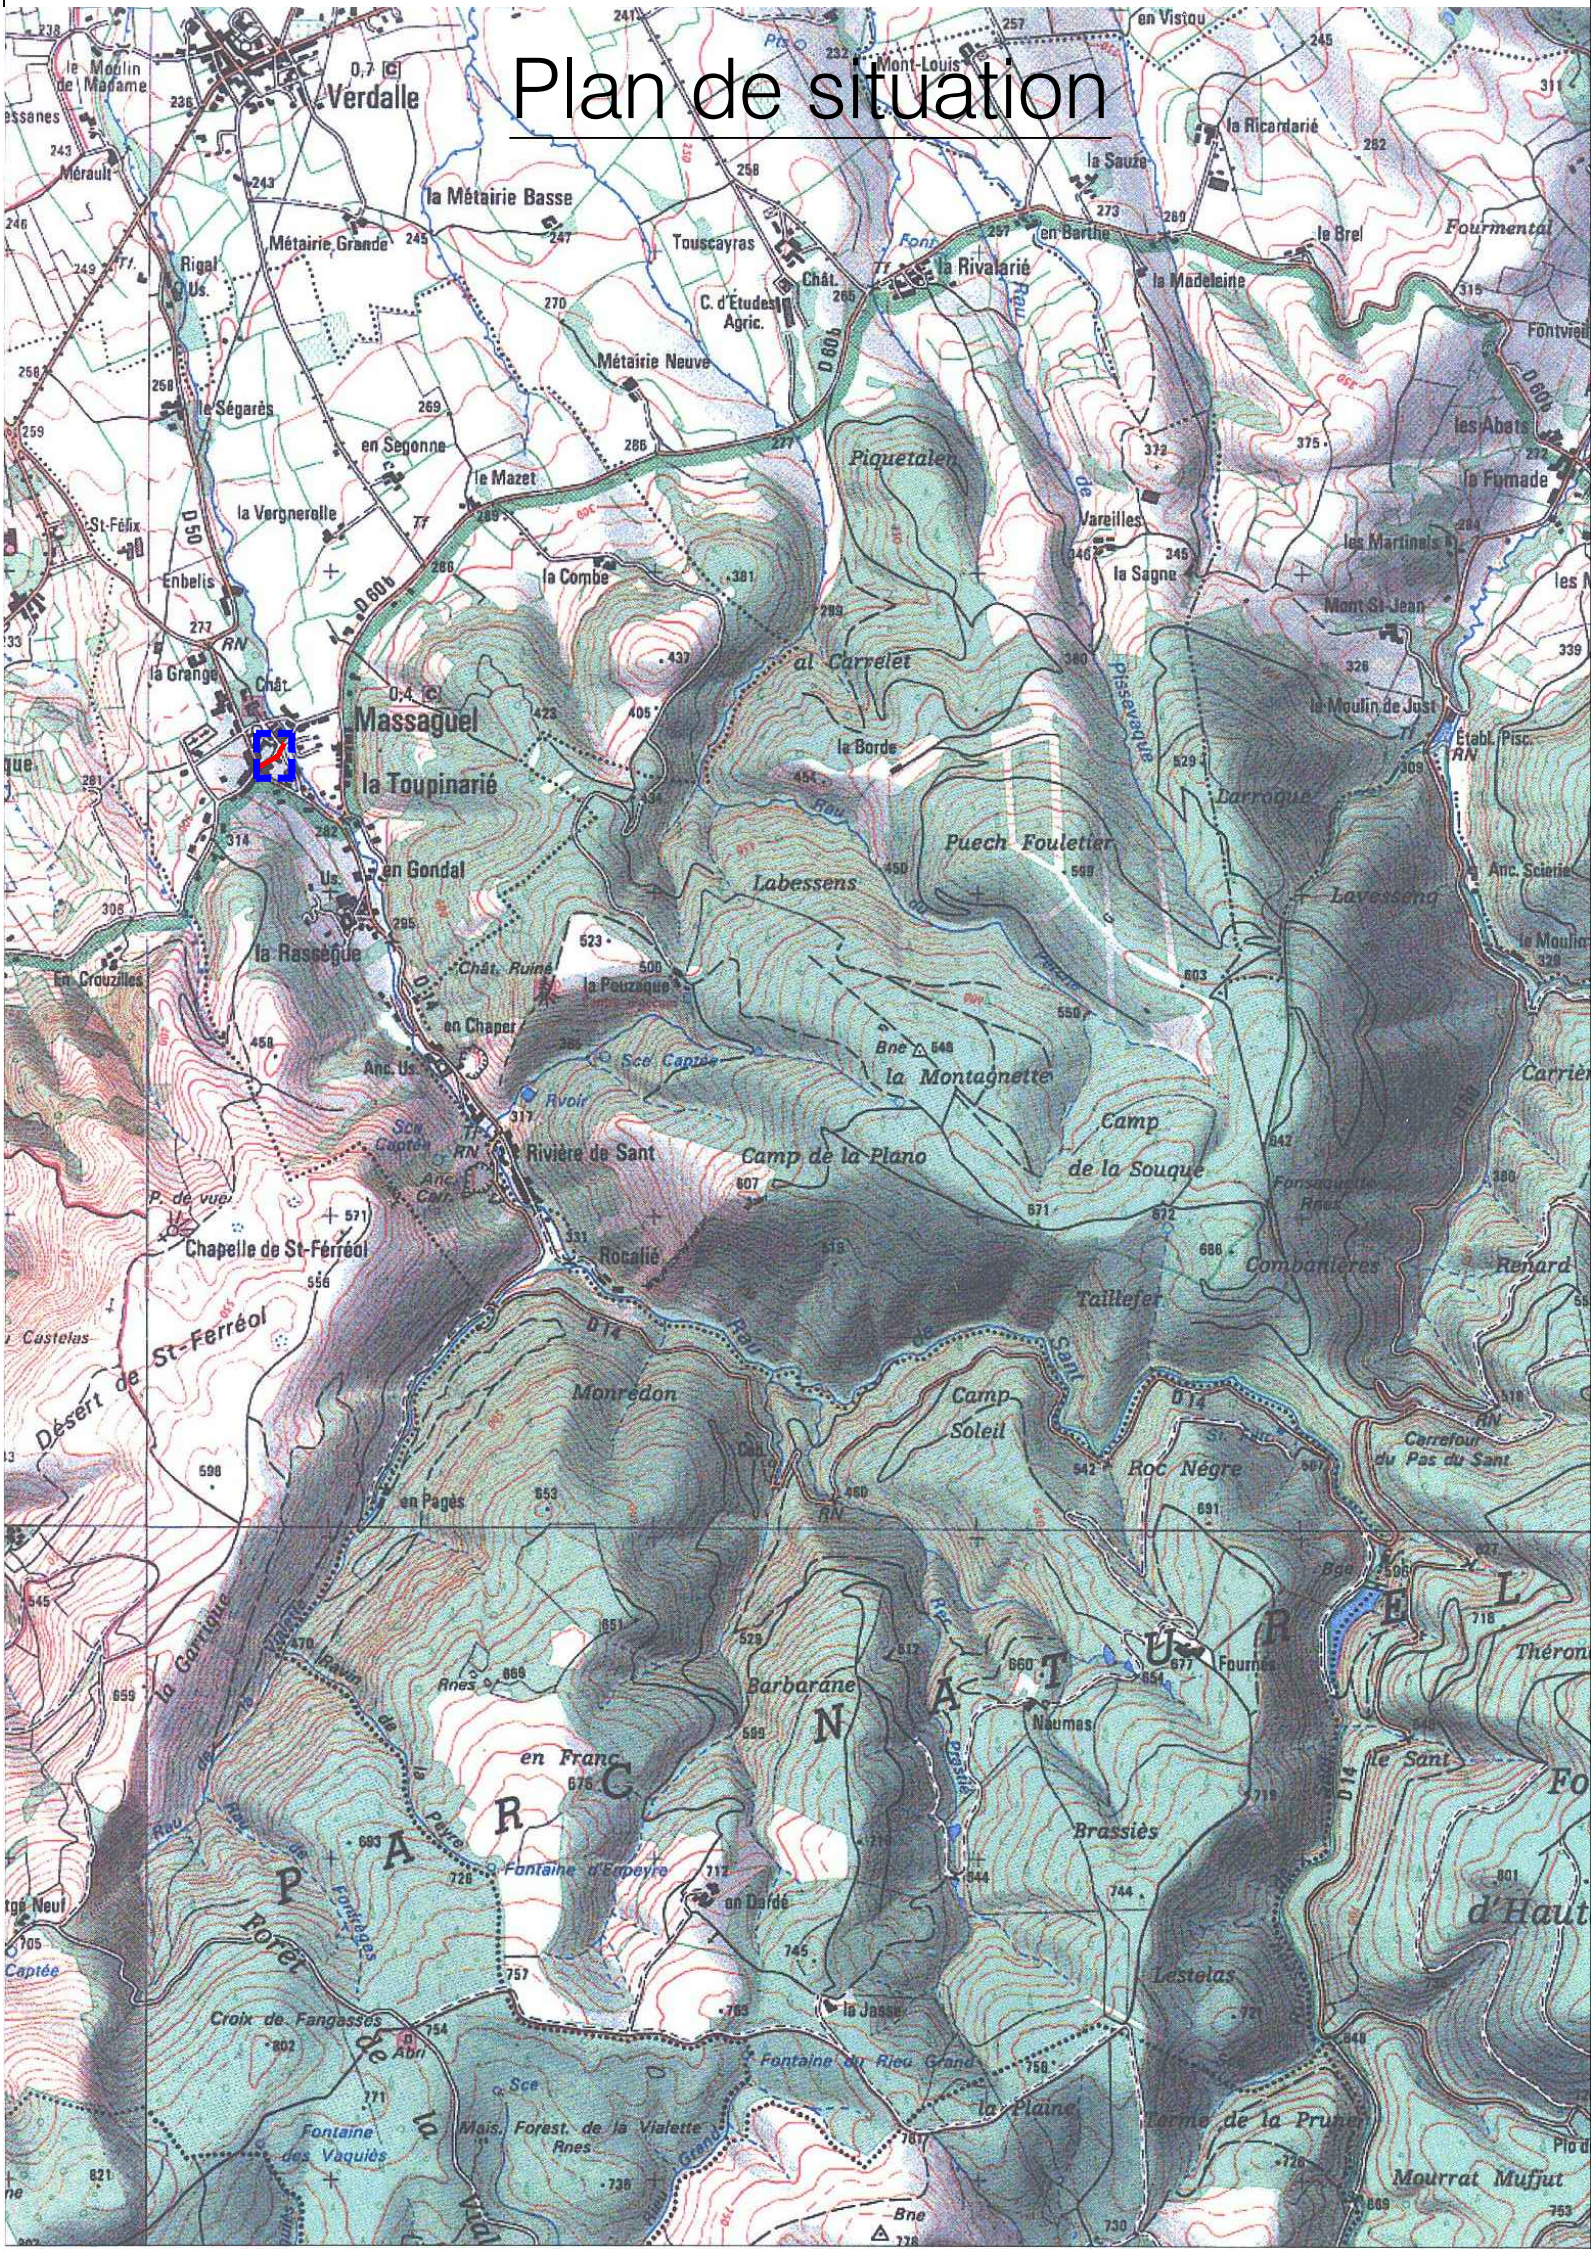

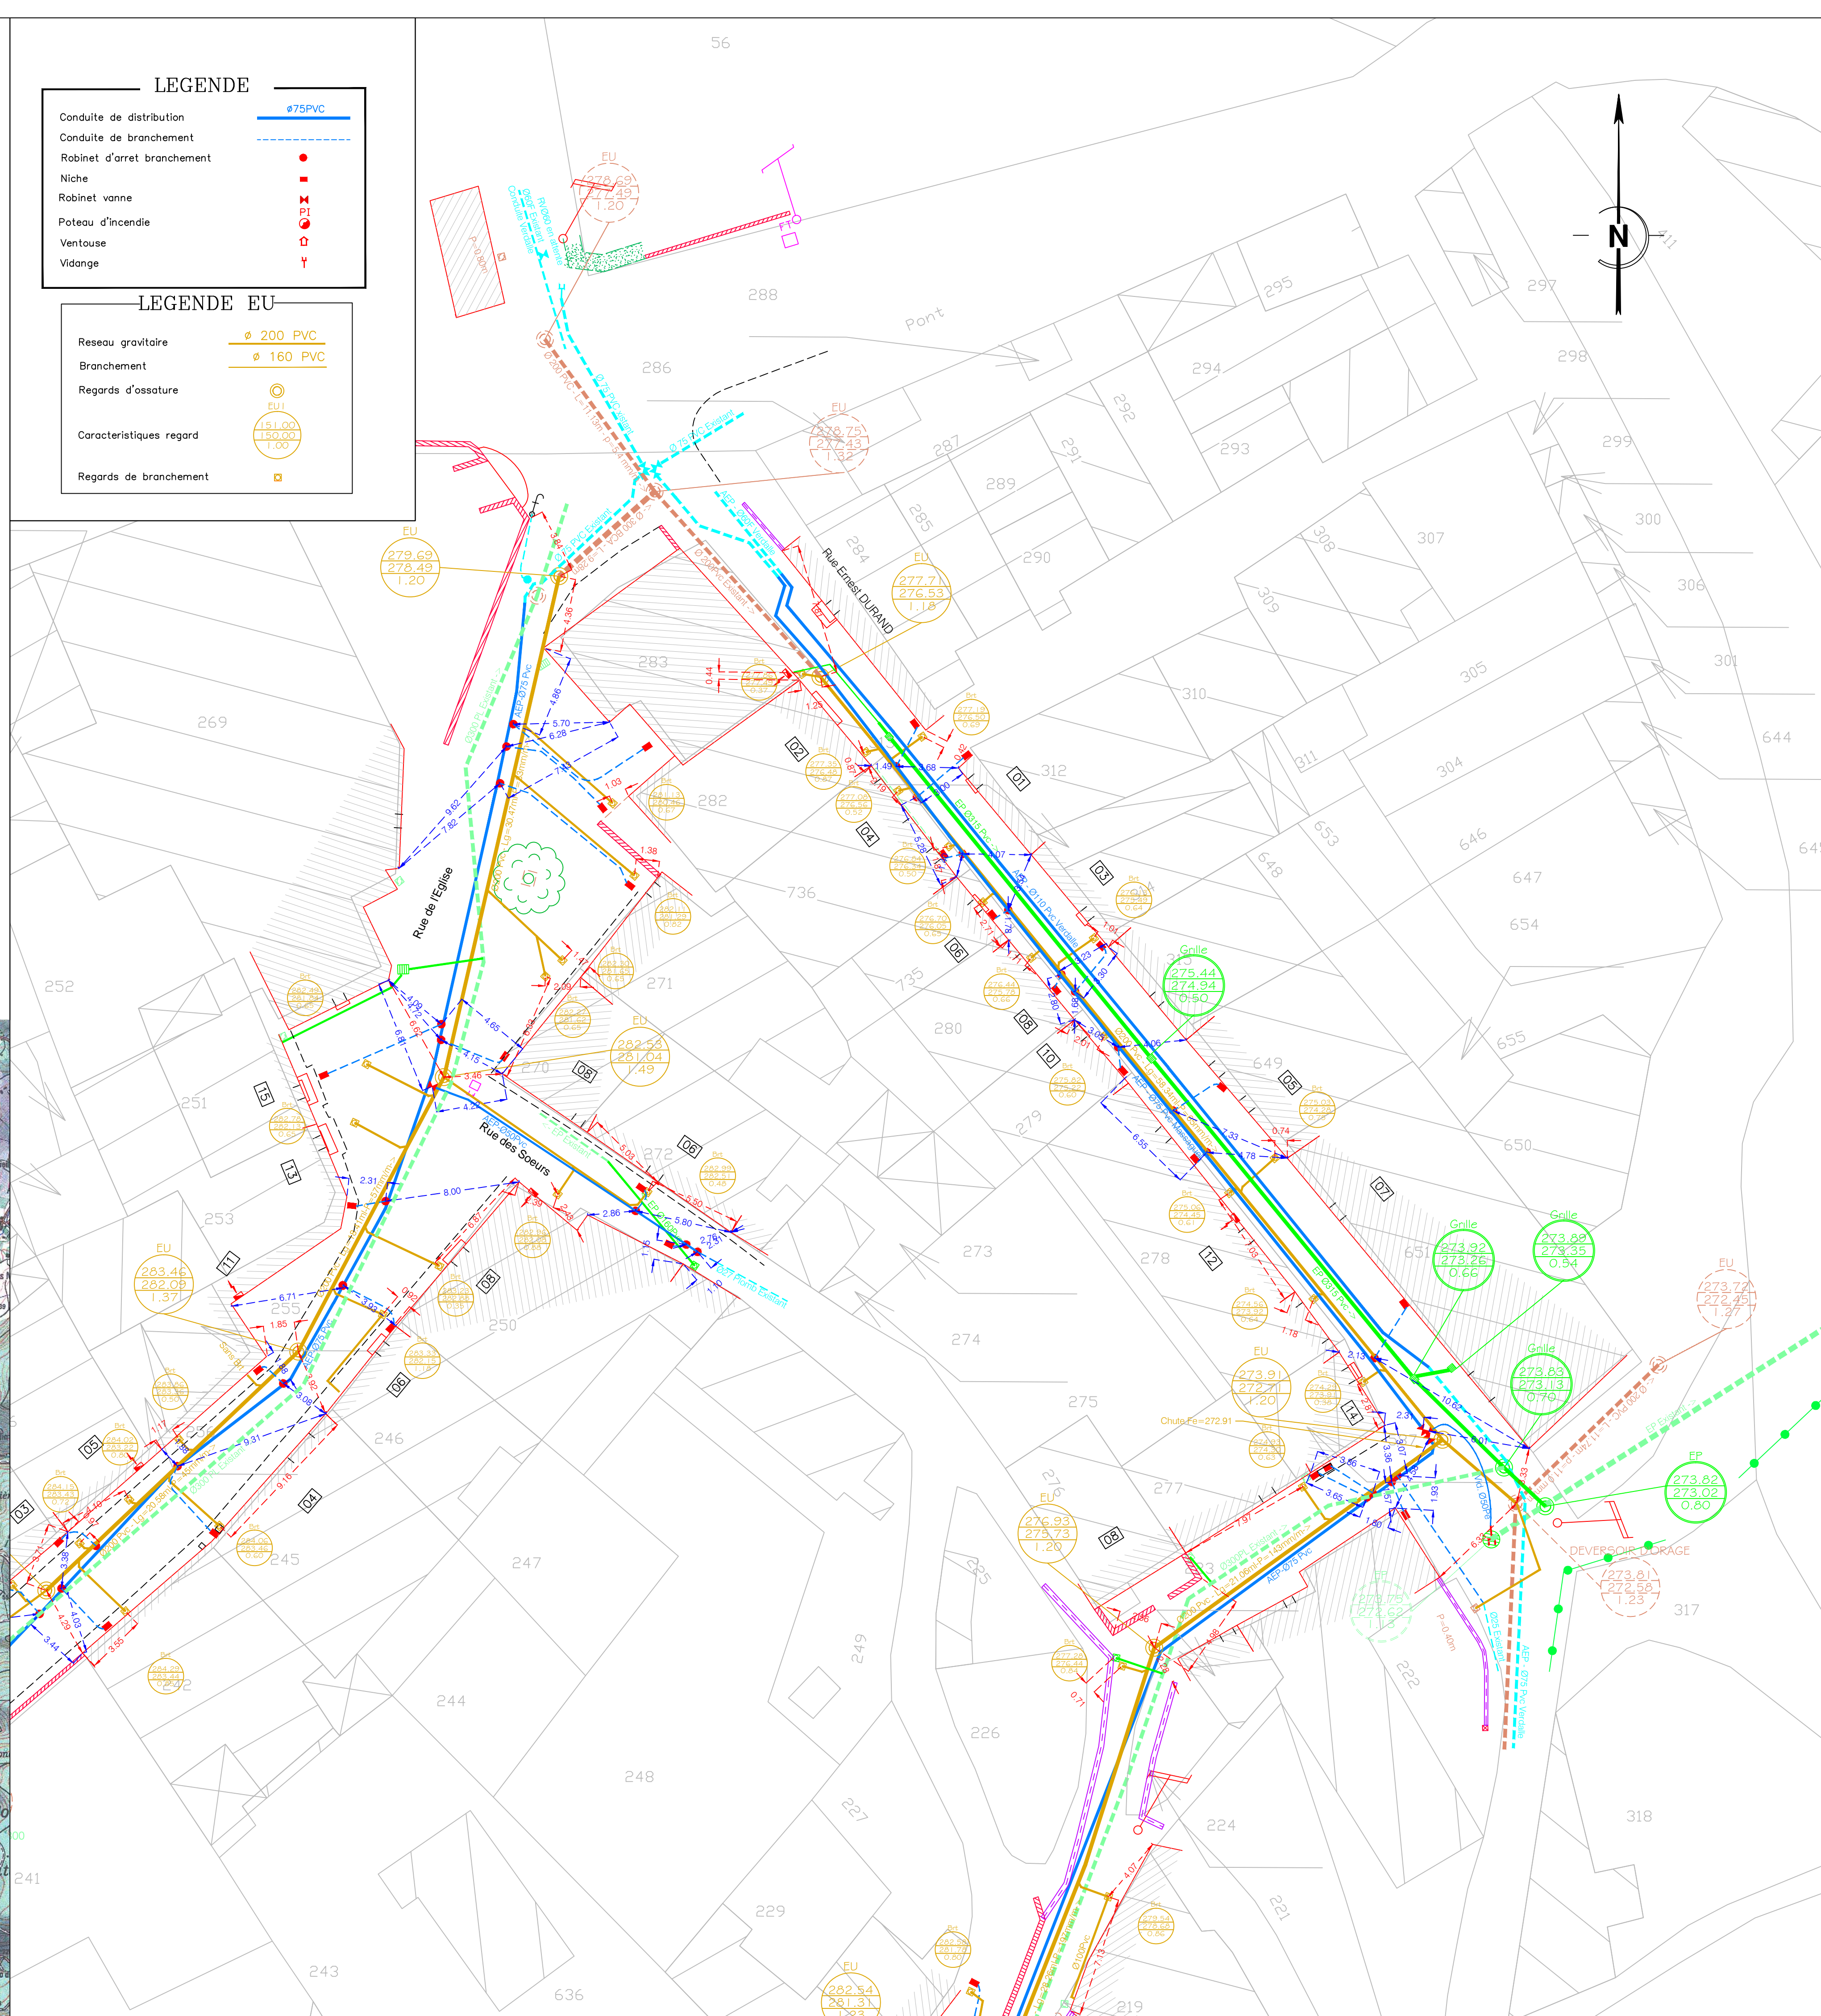

Département du TARN

Commune de MASSAGUEL

PLAN DE RECOLEMENT

Assainissement Eaux Usées
Alimentation en Eau Potable

Tranche Conditionnelle N°2

Route des Rigous

NOTA :
NIVELLEMENT RATTACHE AU NGF-IGN 1969
REFERENCE DE NIVELLEMENT:
REPERE: Z.D.L3 - 118 _ Z=281.943m

Maître d'oeuvre

Entreprise

CT2E
13 Bd du Maquis
81 300 GRAULHET



Entreprise OULES
Chemin de Lourmet BP 9
31180 Castelmaurou
Tél : 05.61.09.14.16

Echelle 1/200



Plan réalisé le: Décembre 2011


Plan 1/1




Plan de Recdement - Topographie - Travaux Infoqraphie
171 Chemin des Ramiers - 82100 CASTEL SARRASIN
Tél - Fax : 05.63.04.92.16 - Port : 06.83.95.44.78 - E-Mail : resotopo@wanadoo.fr

Plan de situation

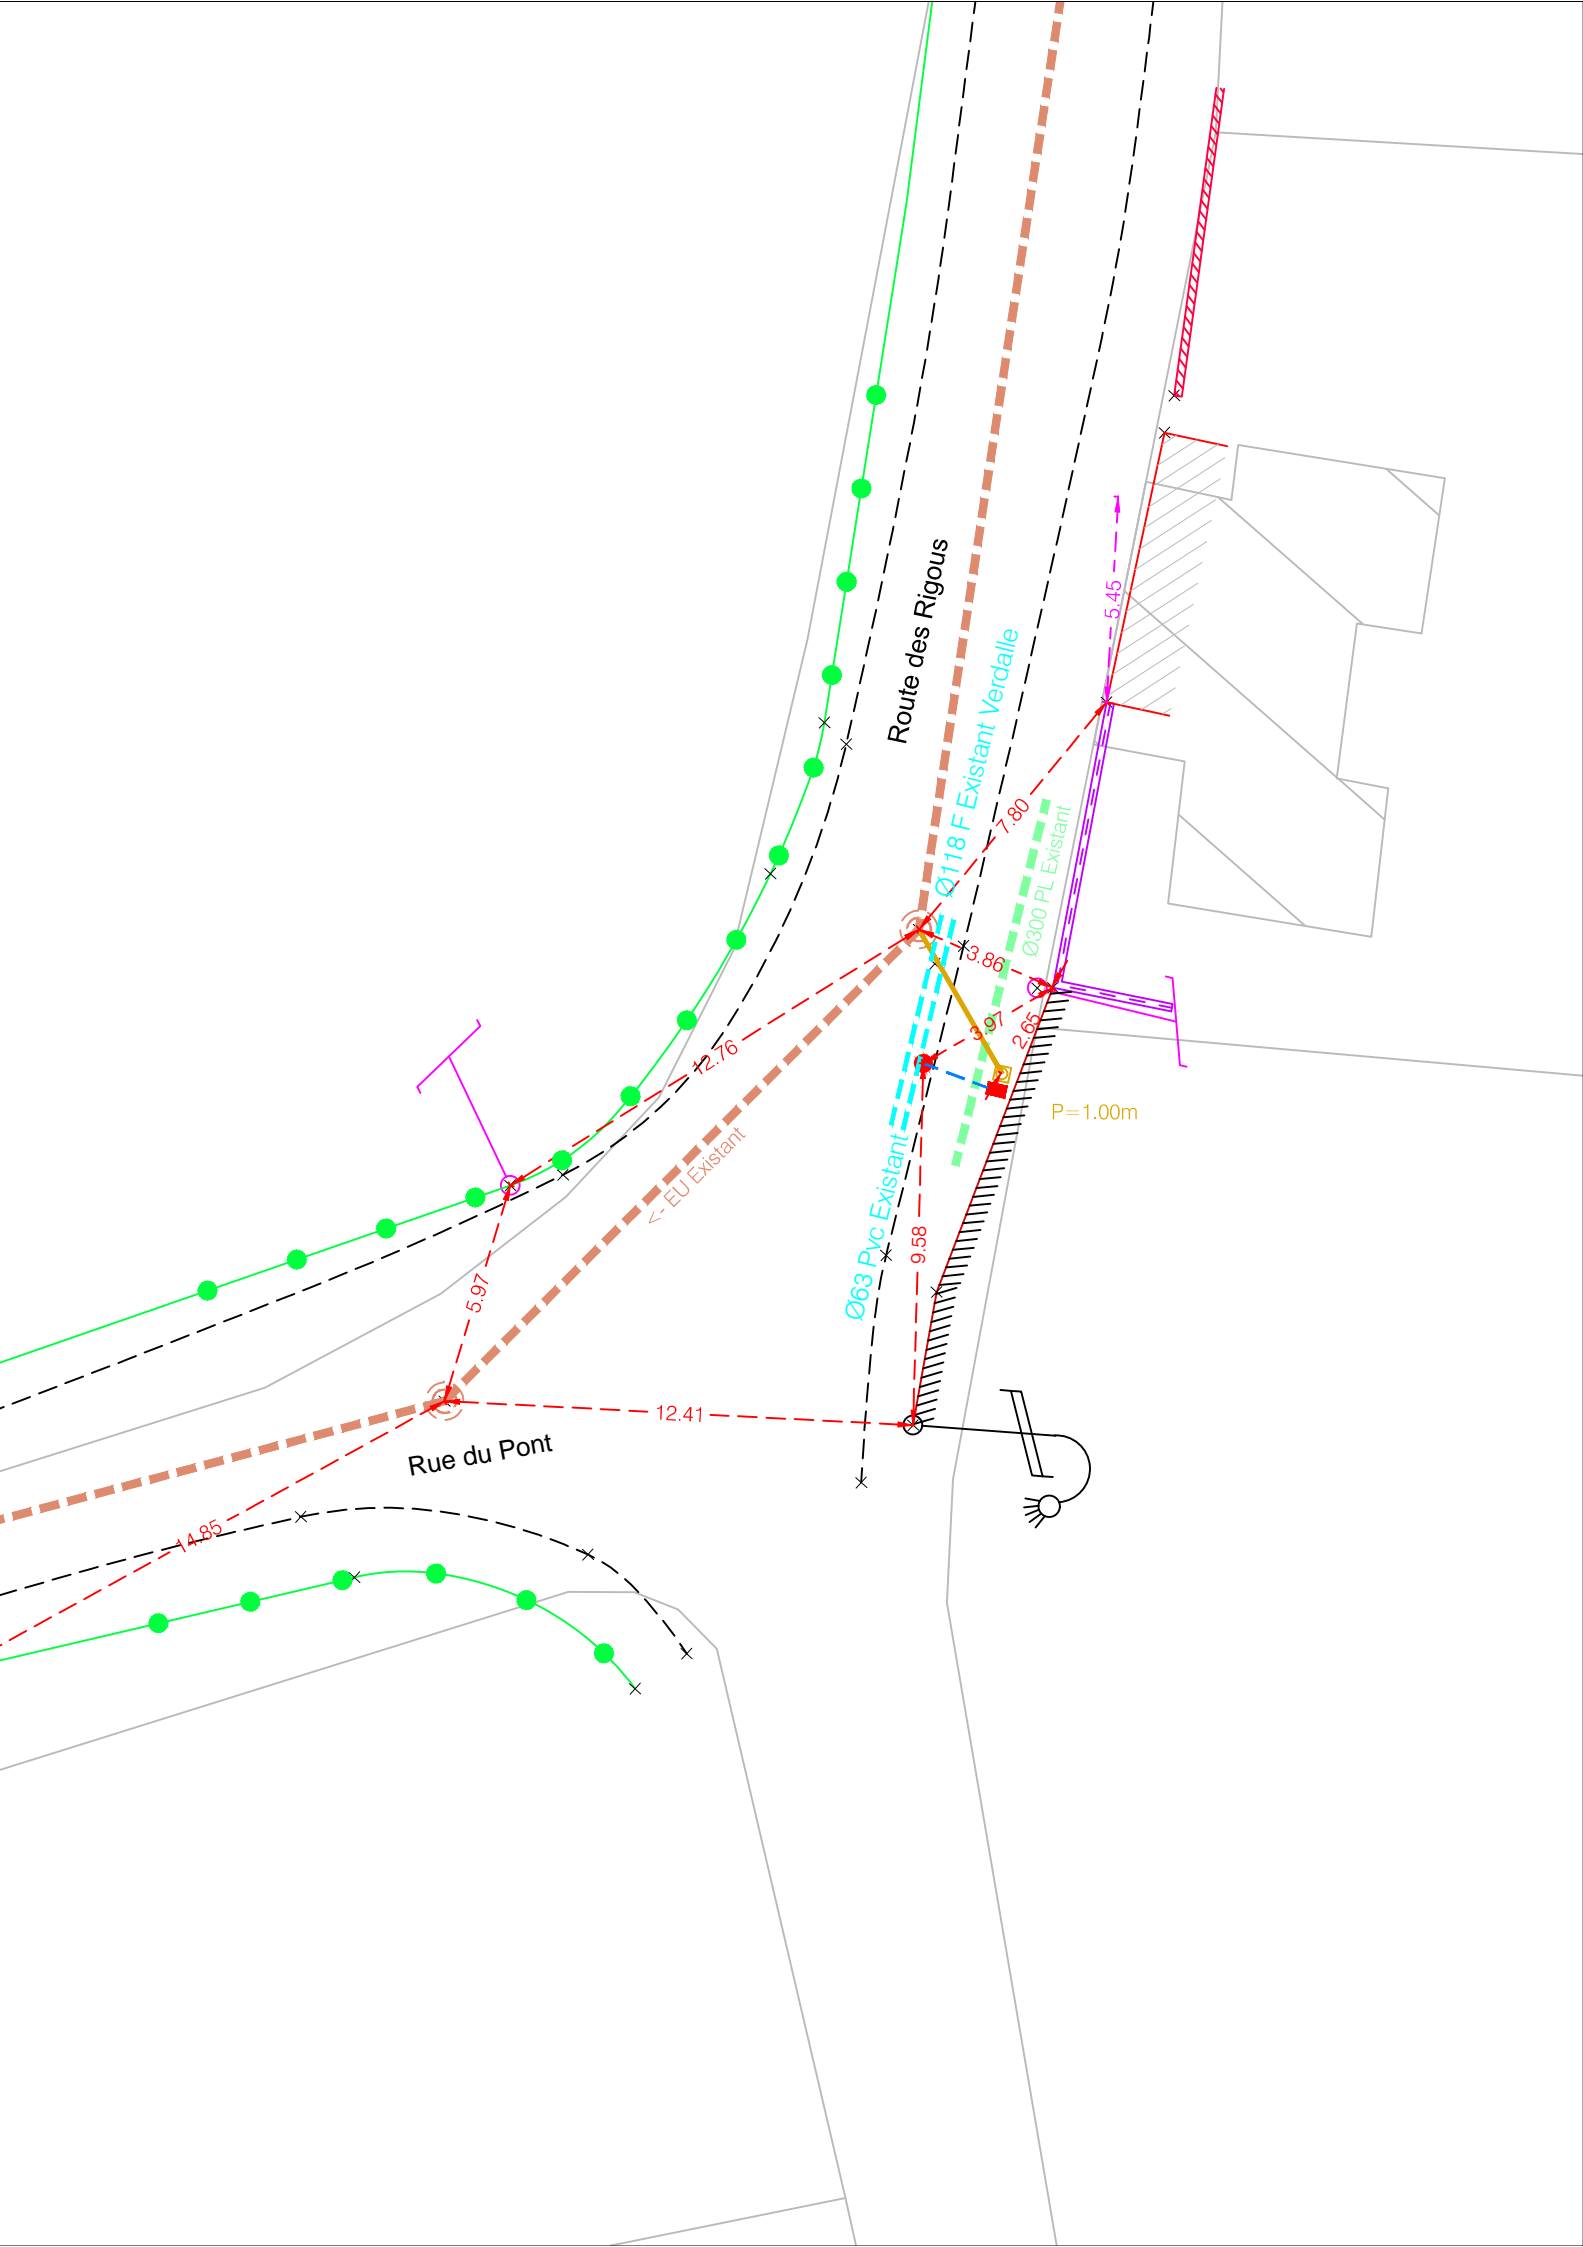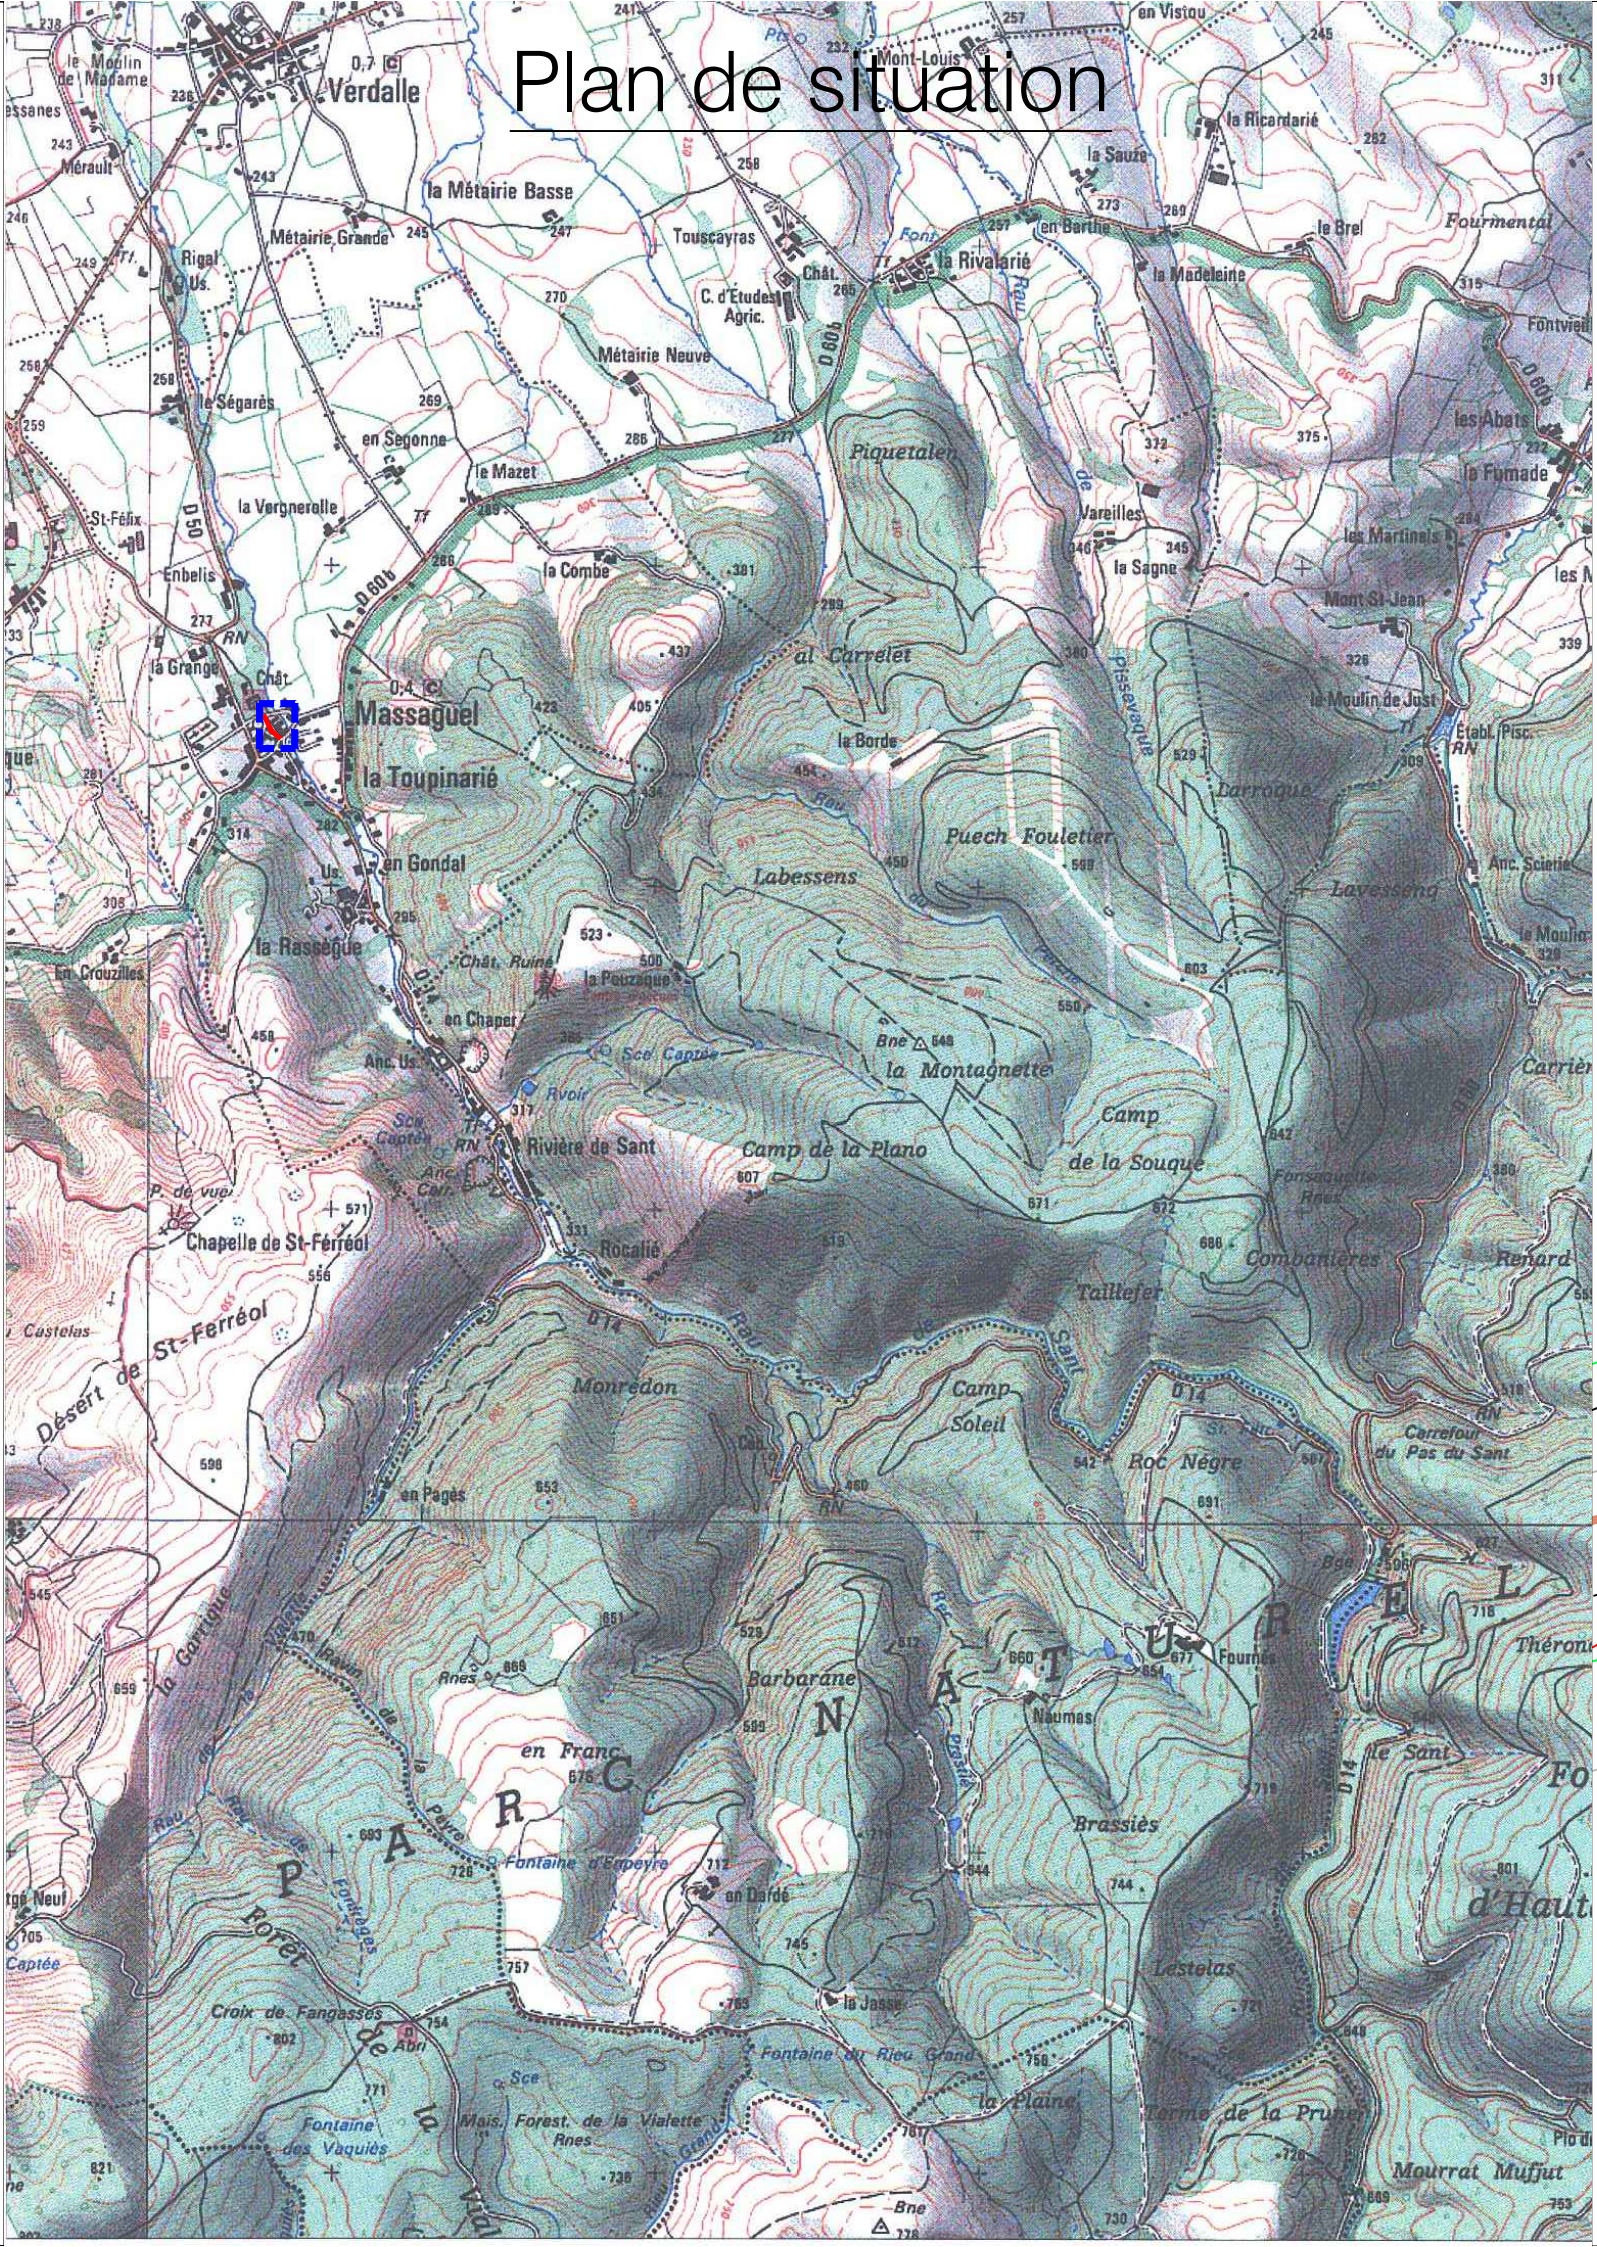

 

Plan de situation

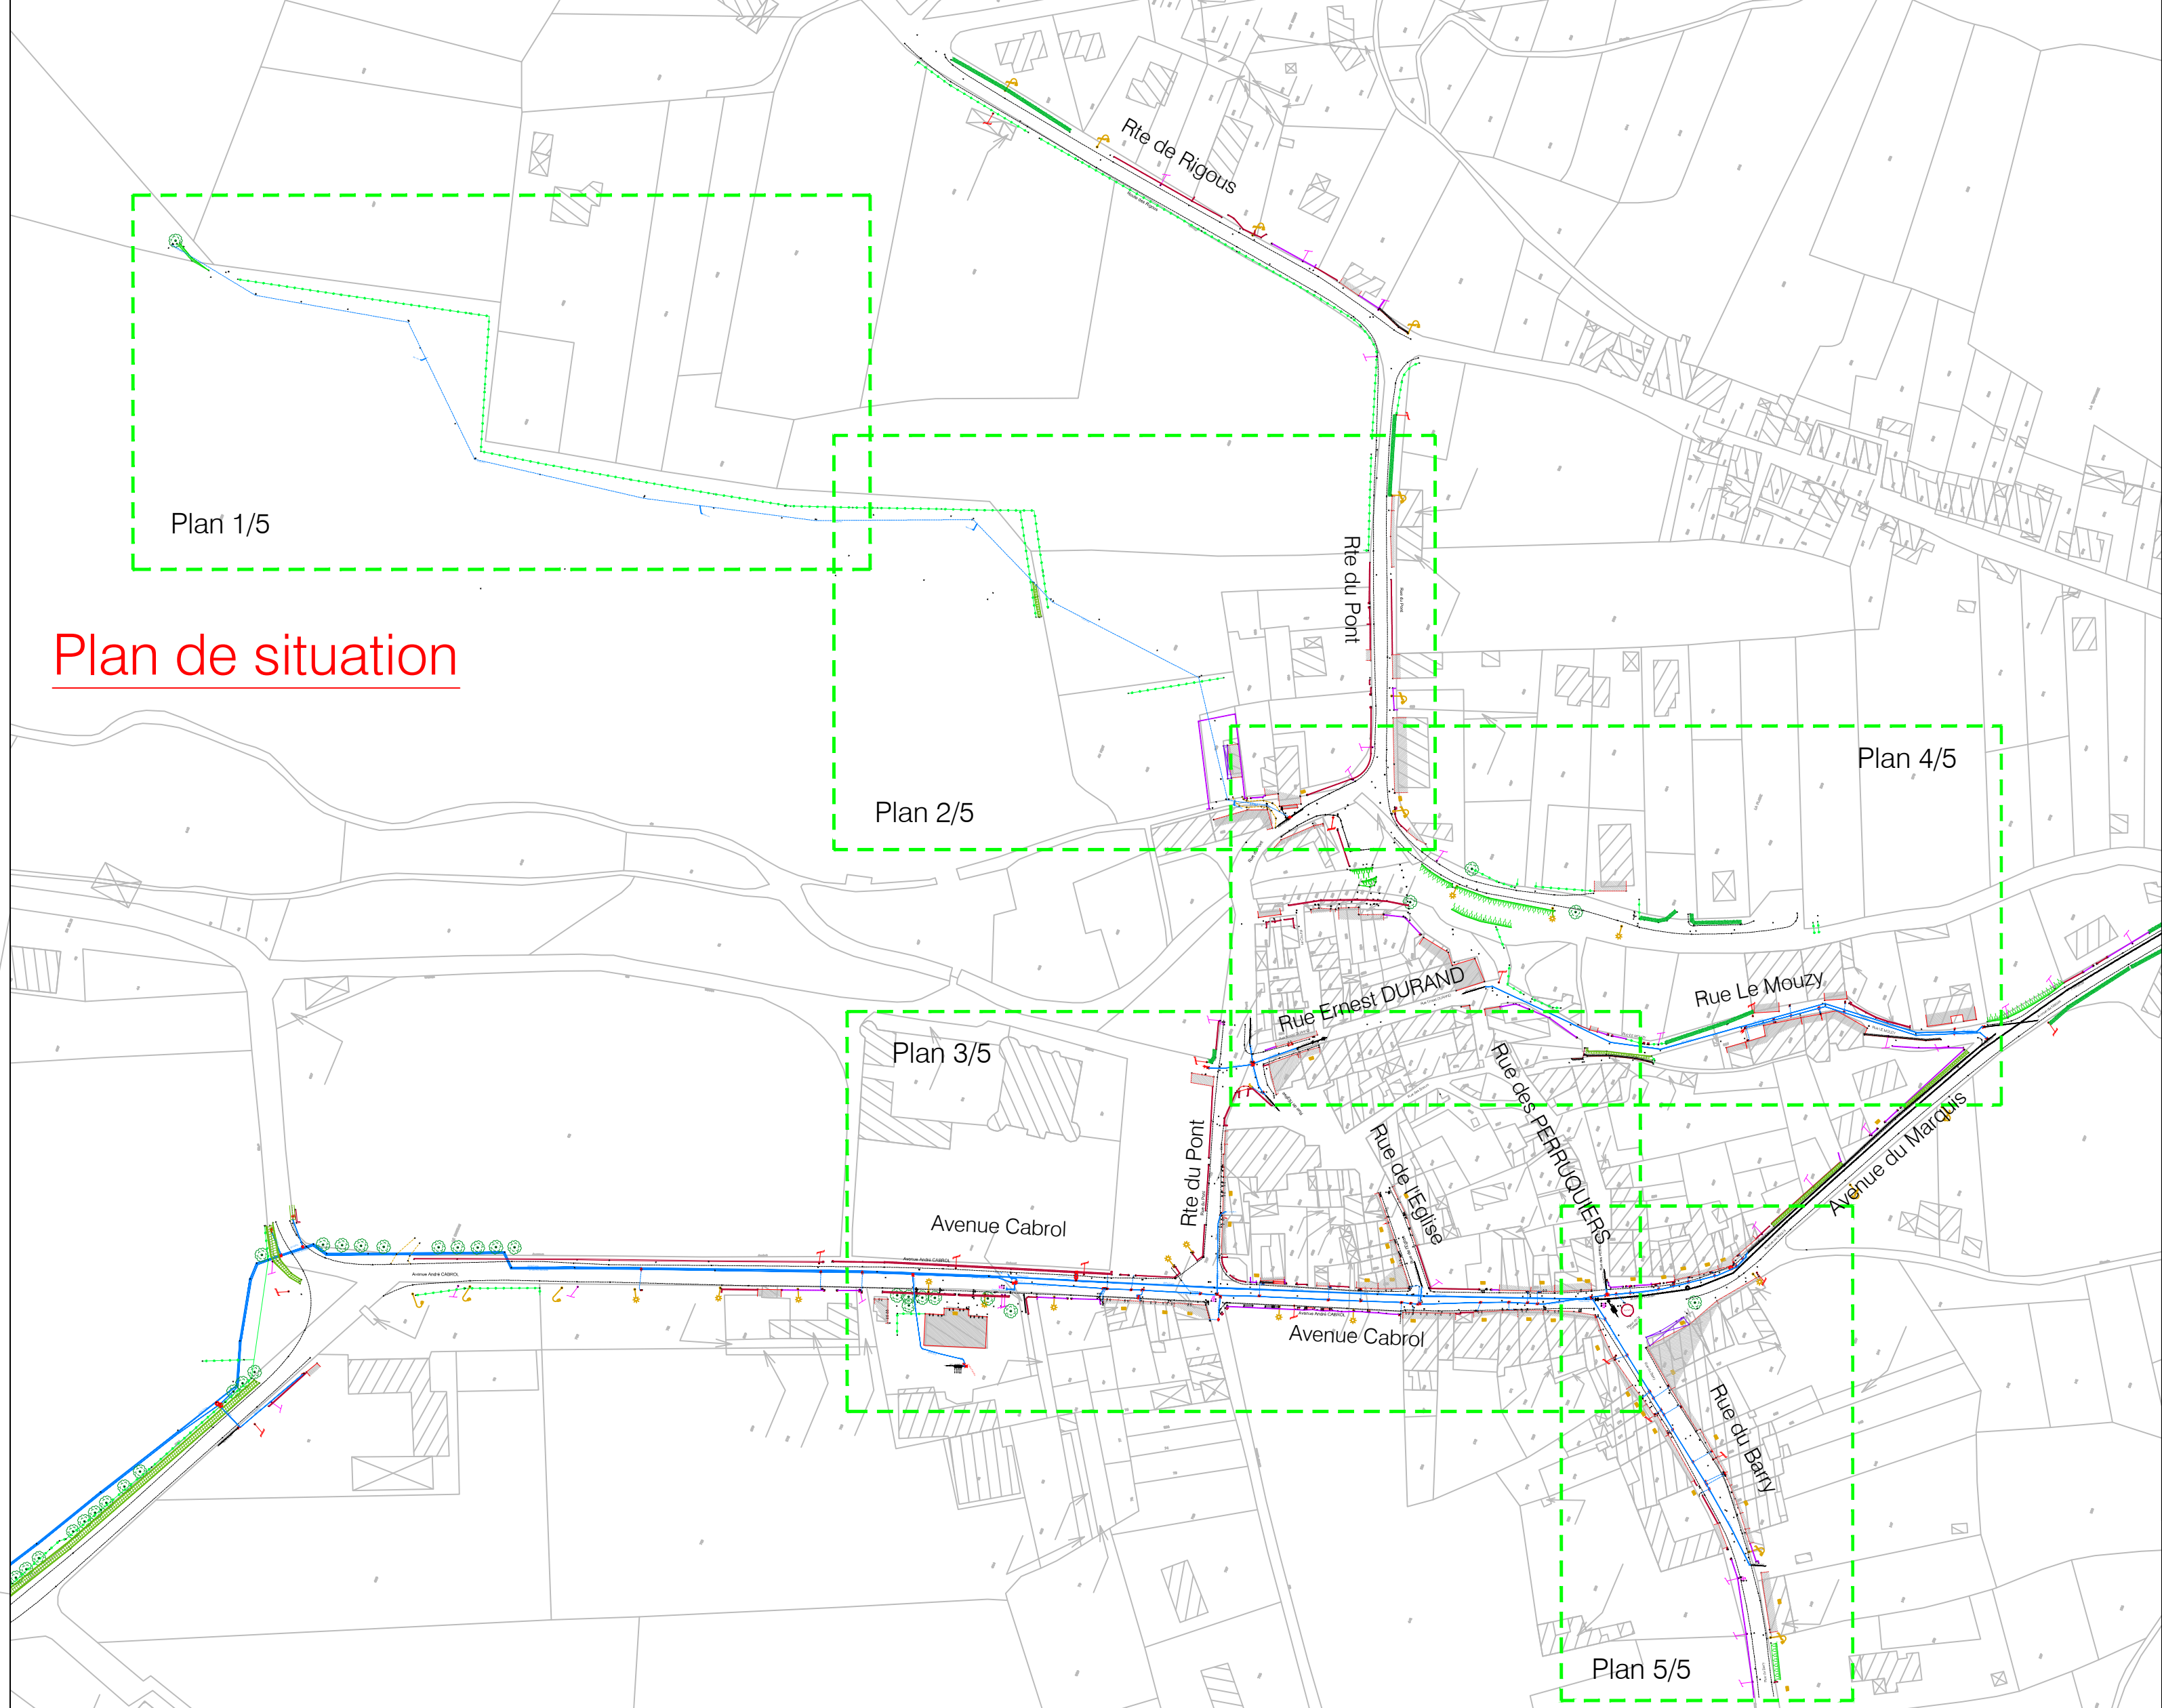

Département du TARN

Commune de MASSAGUEL

PLAN DE RECOLEMENT

Alimentation en Eau Potable

Travaux d'Alimentation en Eau Potable communal

NOTA:
Détaillement rattaché au N°F-IGM 1989
REFERENCE DE NIVELLEMENT:
REPÈRE: Z 013 - 118 - 21-281 8481
Eglise de Massaguel
Zéroage sur l'ouest du mur de façade extérieur nord-ouest du clocher


	Entreprise	
	<div><div>Entreprise OULES Chemin de Lourmet BP 9 31180 Castelmaurou Tél : 05.61.09.14.16</div></div>	
Echelle 1/200	Plan réalisé le: Novembre 2010	Plan 1/5



Plan de Recollement - Topographie - Travaux Infographie
"1 Paroisse" - 3, lot de Breucheville - 82100 CASTELMAURAU
Tél - Fax : 05.65.04.92.16 - Port : 06.89.95.44.78 - E-Mail : resotopo@wanadoo.fr

LEGENDE

Conduite de distribution	Ø110PVC
Conduite de branchement	Ø25Pehd
Robinet d'arrêt branchement	
Niche	
Robinet vanne	
Poteau d'incendie	
Ventouse	
Vidange	

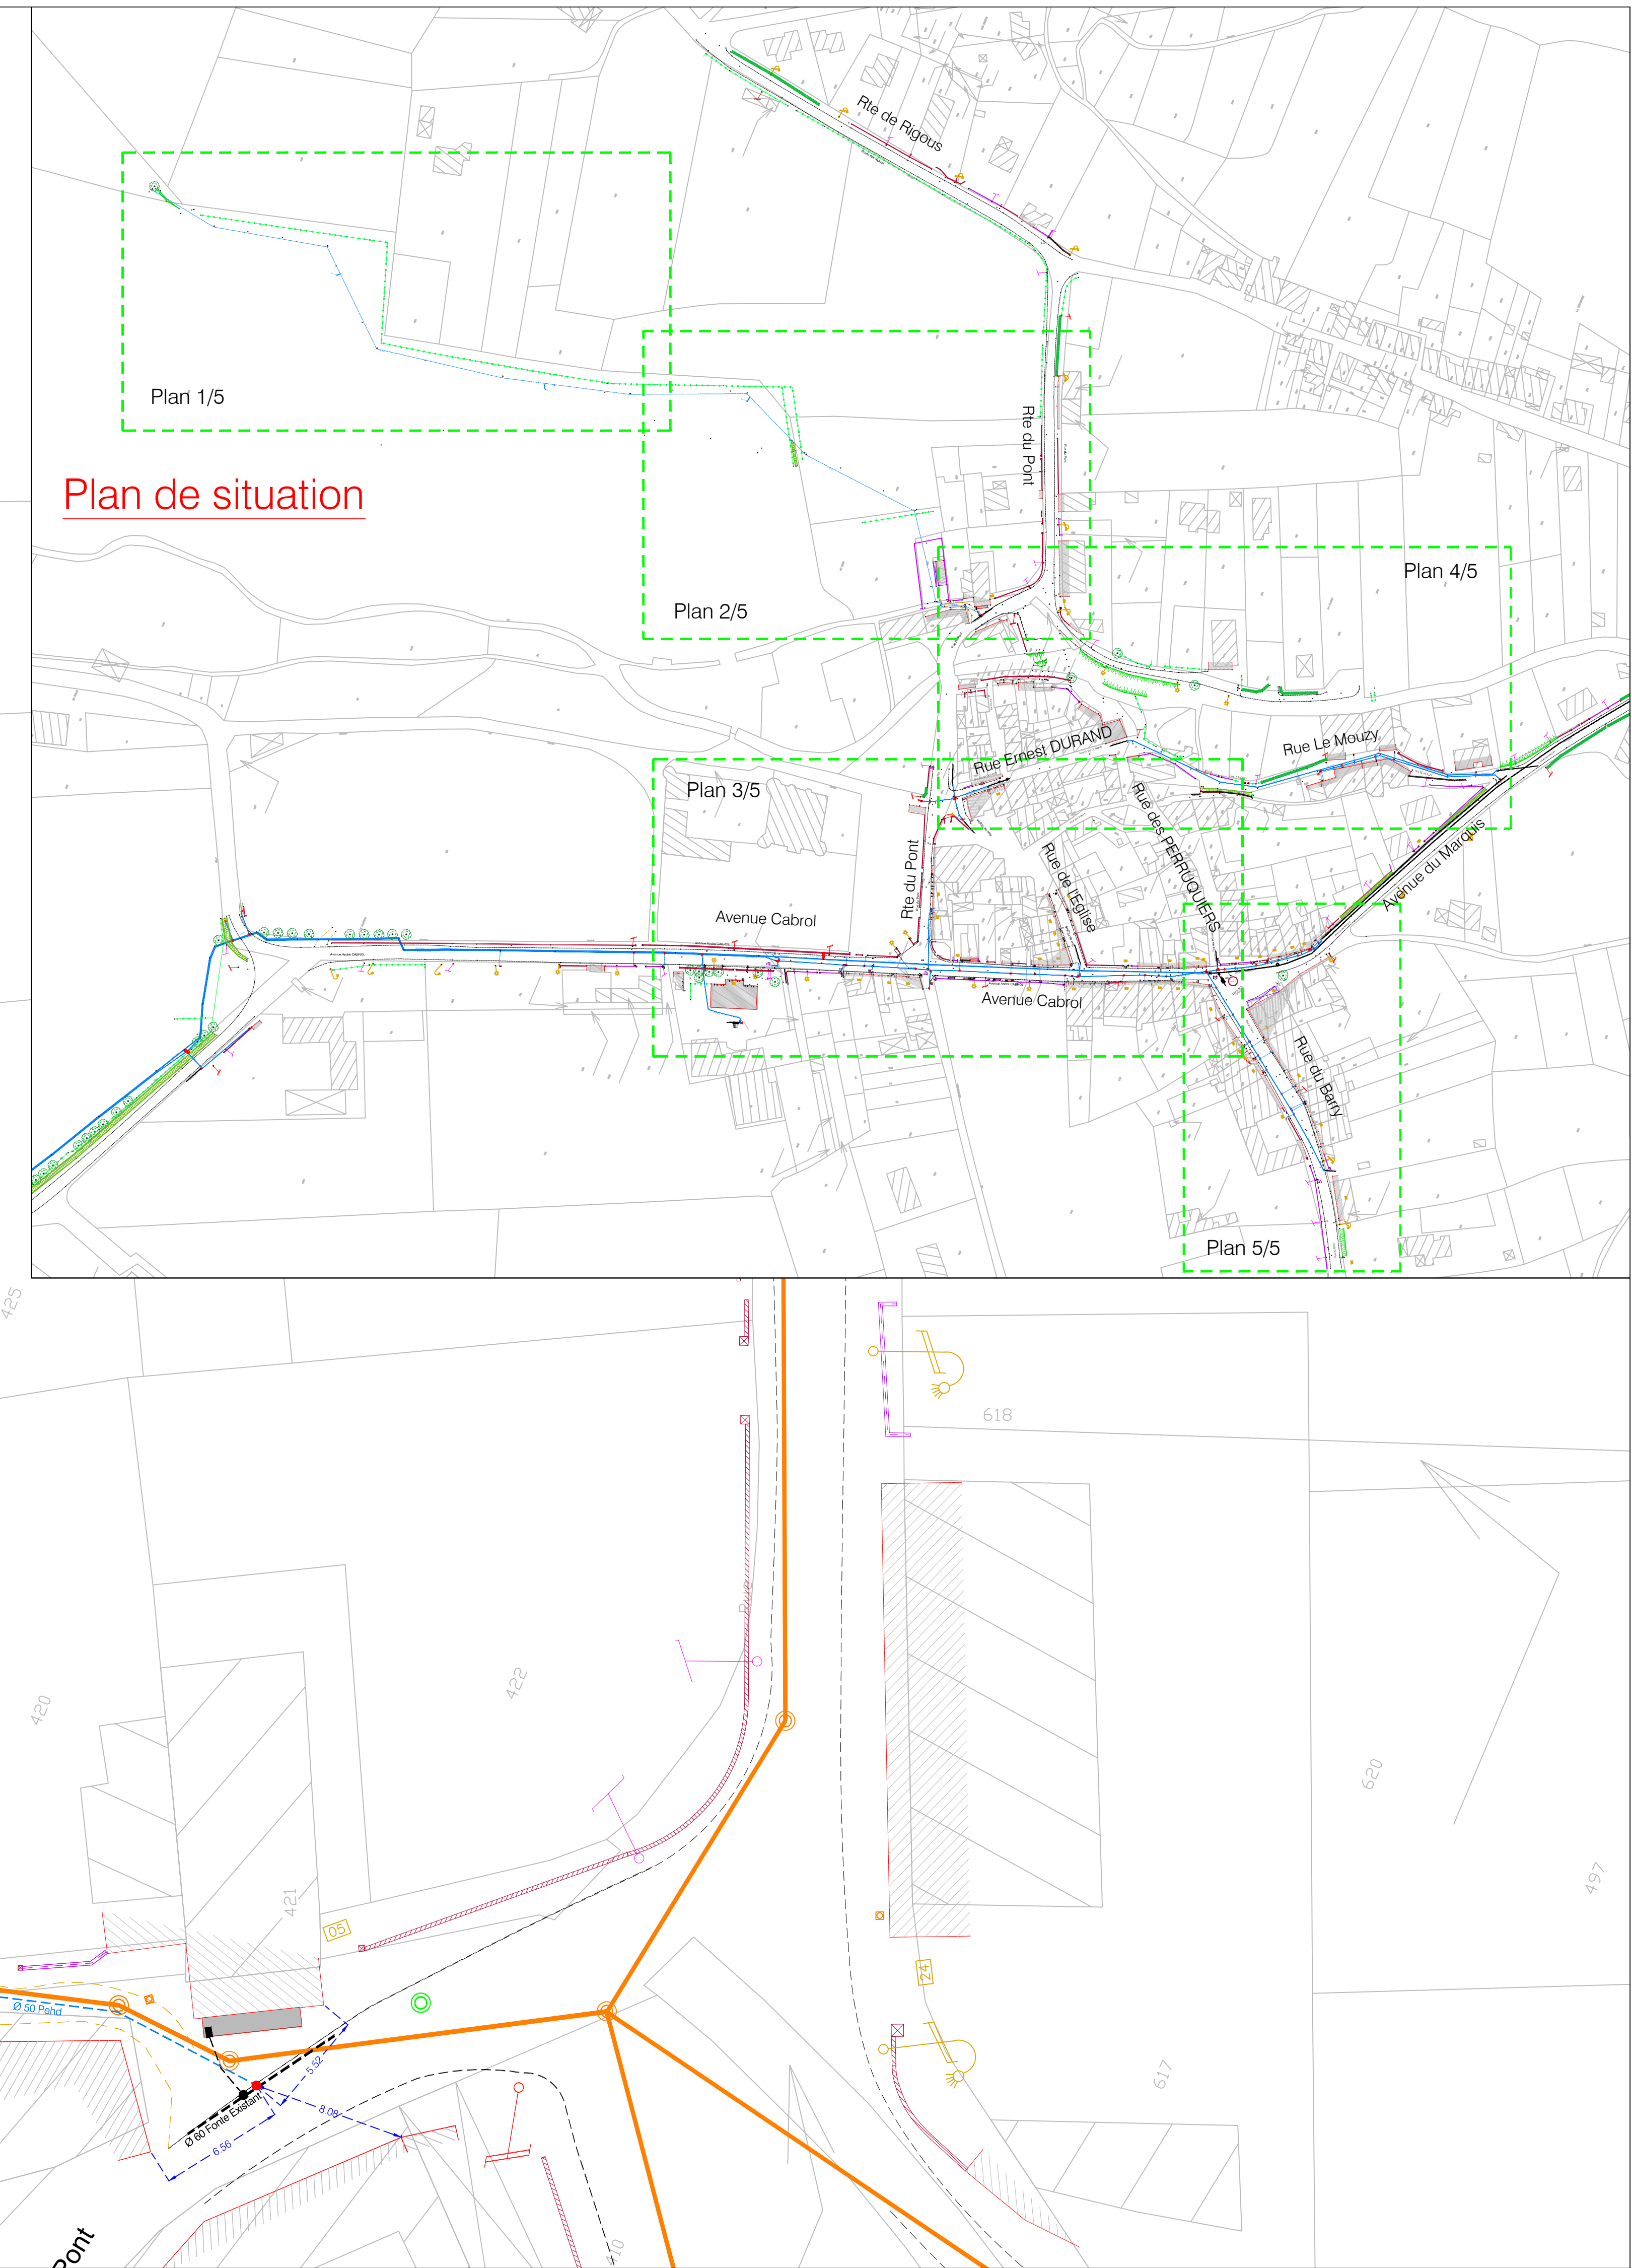

Département du TARN

Commune de MASSAGUEL

PLAN DE RECOLEMENT


Alimentation en Eau Potable

Travaux d'Alimentation en Eau Potable communal

NOTA:


Entreprise



Entreprise
OULES

Entreprise OULES
Chemin de Lourmet BP 9
31180 Castelmaurou
Tél : 05.61.09.14.16

Echelle 1/200

Plan réalisé le: Novembre 2010

Plan 3/5



Resotopo

Plan de Recollement - Topographie - Travaux Infographie

LEGende

- Conduite de distribution
- Conduite de branchement
- Robinet d'arrêt branchement
- Niche
- Robinet vanne
- Poteau d'incendie
- Ventouse
- Vidange

Plan de situation

The plan shows the water network layout for the commune of Massaguel. The main network runs along Avenue André CABROL, with a branch to Rue du Pont. The plan includes various pipe diameters (e.g., Ø110PVC, Ø250 Fonte), valves, and manholes. A north arrow is present in the top left corner.

Commune de MASSAGUEL

Alimentation en Eau Potable

Travaux d'Alimentation en Eau Potable communal

NOTA :
NIVELLEMENT RATTACHE AU NGF-IGN 1909


REFERENCE DE NIVELLEMENT:
REPERE: Z.D.L3 - 118 _ Z=261.943m
Eglise de Massoguel
Jambage sud-ouest du mur de façade antérieur nord-ouest du clocher



Maitre d'Oeuvre	Entreprise	
		ROSSONI T.P. 19 Rue Négolasé 81500 LAVAUR Tél : 05.63.58.01.54
Echelle 1/200	Plan réalisé le: Novembre 2010	Plan 4/5
<div>  Resotopo </div> <p> Plan de Recdement - Topographie - Travaux Informatique "Borgate" - 3, lot de Poudreville - 82100 CASTEL-SARRASIN Tél - Fax : 05.65.04.92.16 - Port : 06.29.95.44.73 - E-Mail : resotopo@wanadoo.fr </p>		

LEGENDE

Conduite de distribution	ø110PVC
Conduite de branchement	ø25Pehd
Robinet d'arrêt branchement	●
Niche	■
Robinet vanne	✂
Poteau d'incendie	PI
Ventouse	☆
Vidange	†

Plan de situation

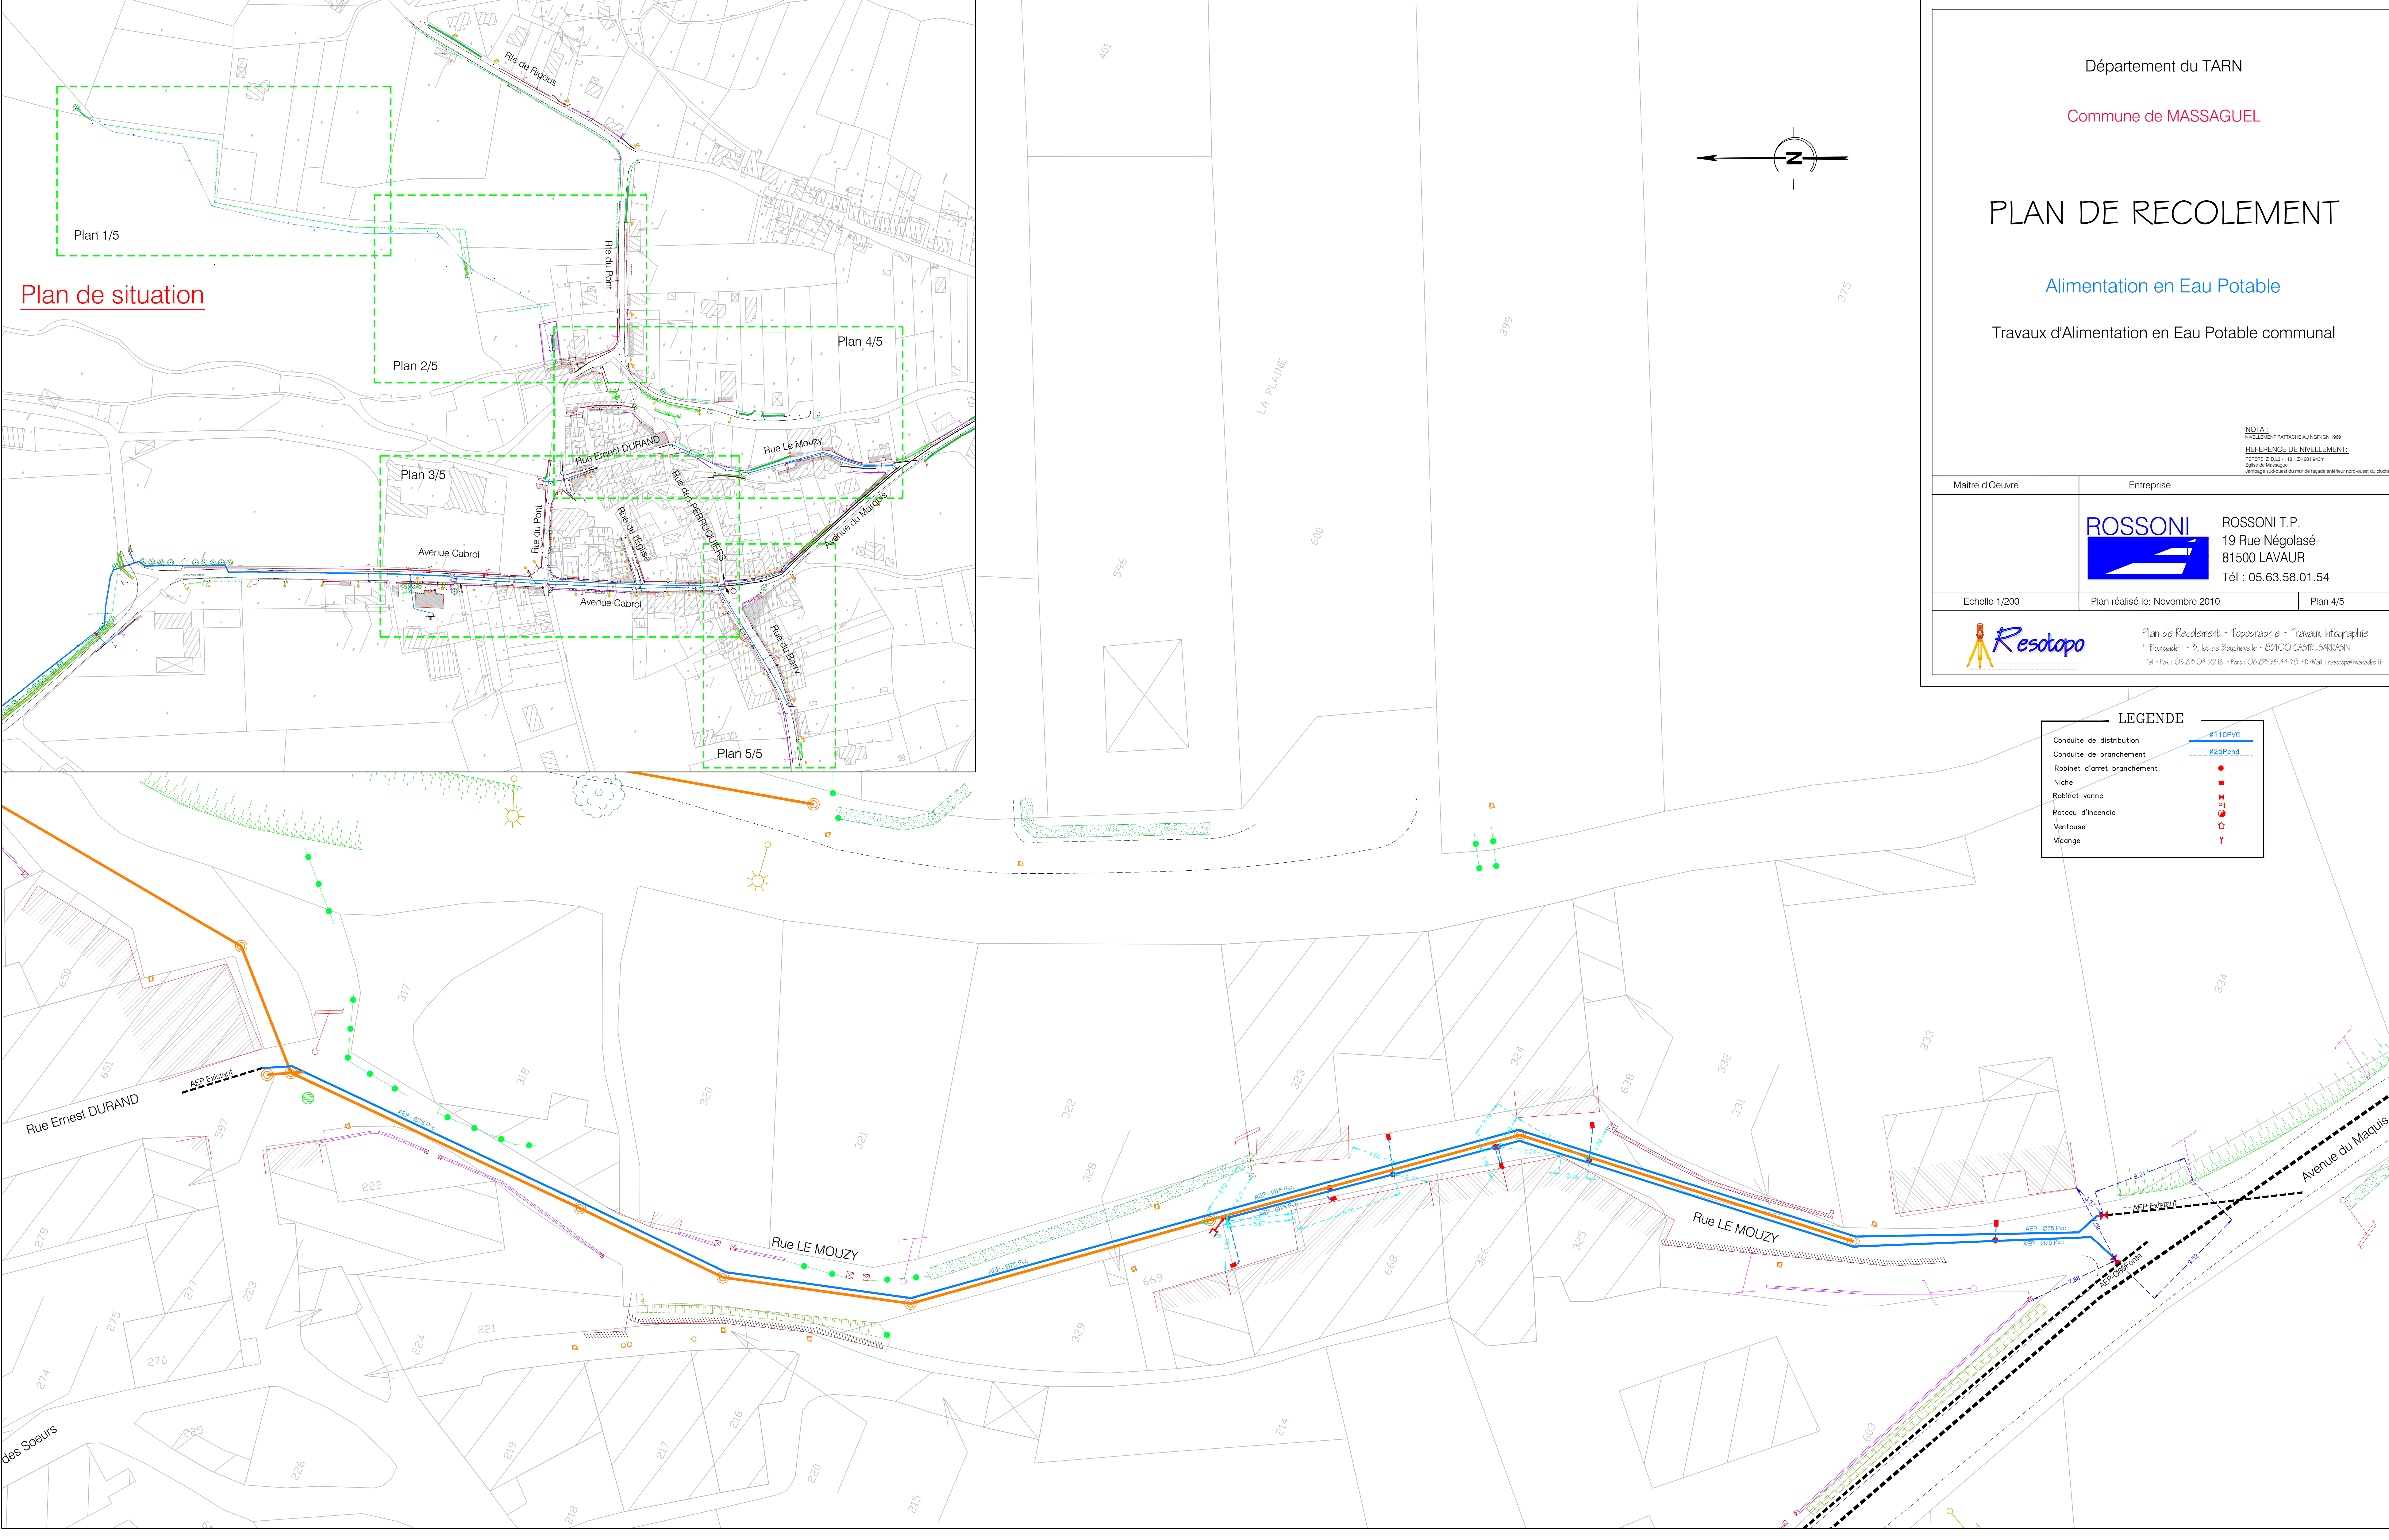

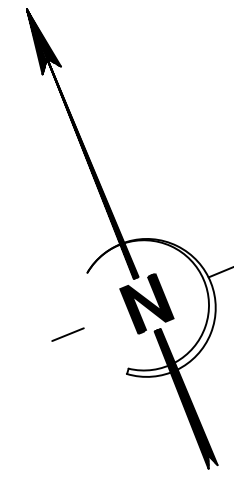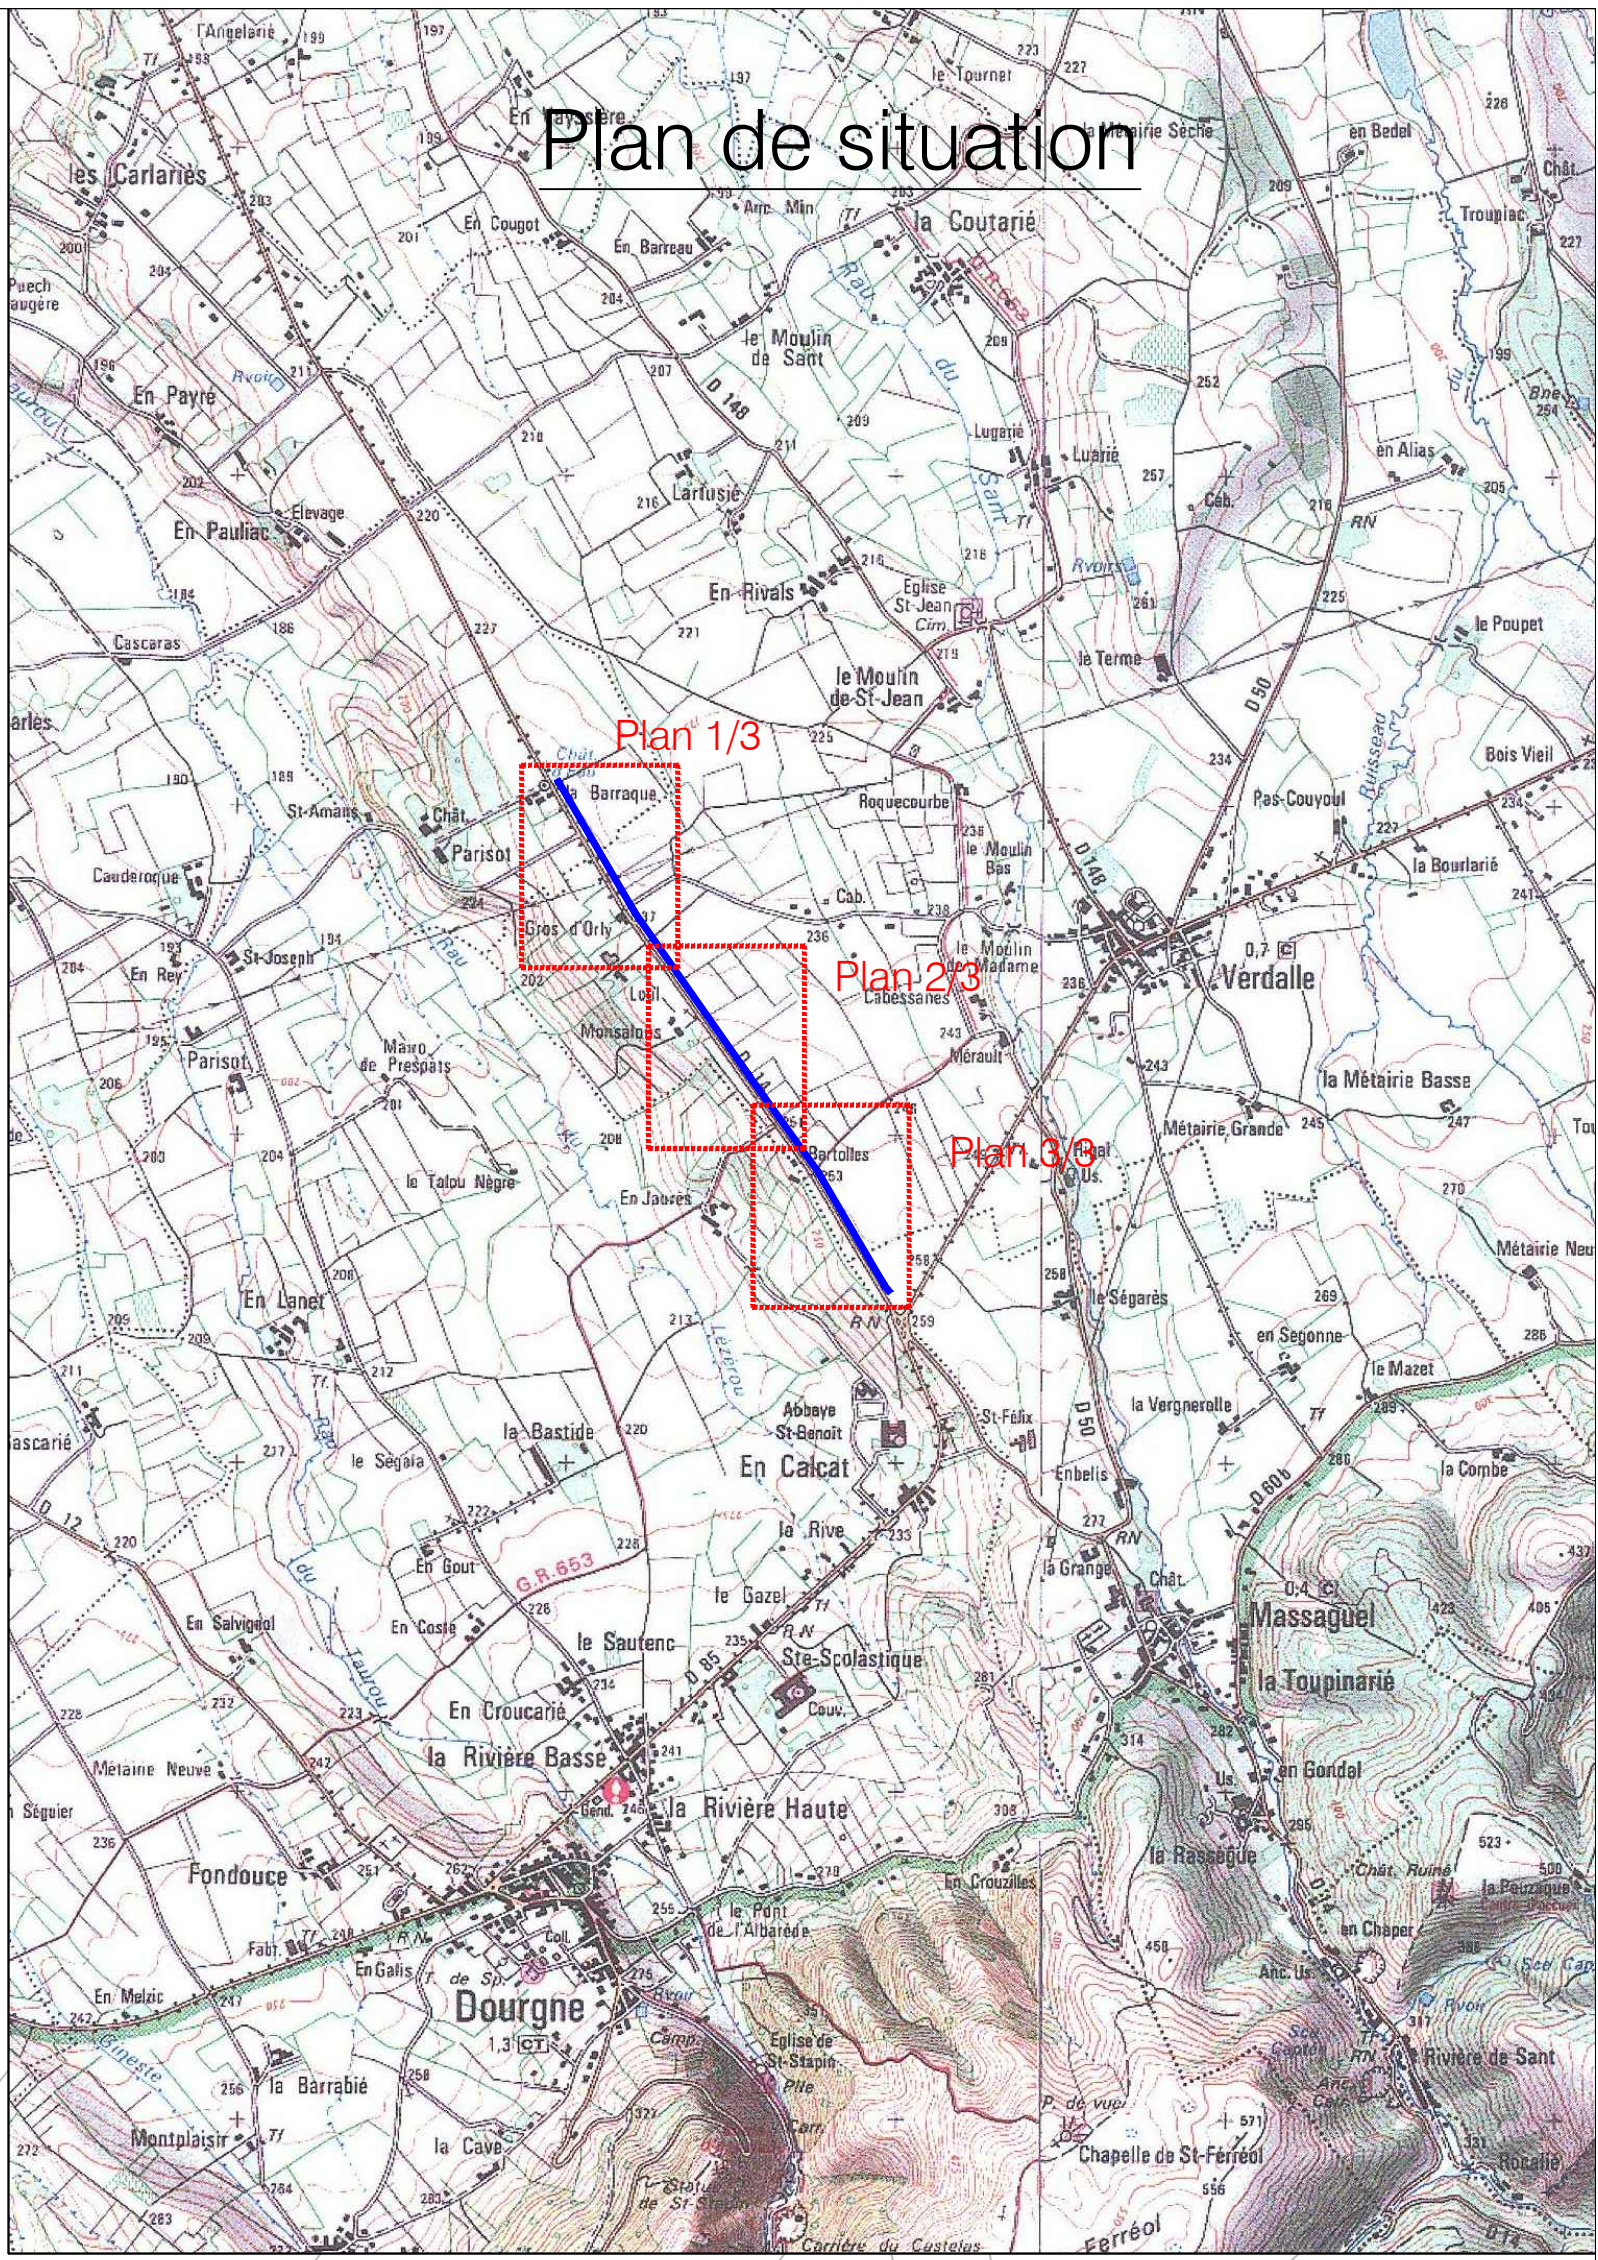

LEGENDE	
Conduite de distribution	Ø110PVC
Conduite de branchement	Ø25Pehd
Robinet d'arrêt branchement	•
Niche	■
Robinet vanne	□
Poteau d'incendie	■
Ventouse	○
Vidange	Y

S.I.A.E.P. du SANT

Département du TARN
Commune de MASSAGUEL-DOURGNE-St AVIT

PLAN DE RECOLEMENT

Alimentation en Eau Potable

Renforcement La Barraque - La Pierre Plantée
Tranche Ferme et Tranche Conditionnelle

NOTA:
INSTALLATION RATTACHÉE AU N.P.E. 1999
REFERENCE DE NIVELLEMENT:
REPÈRE: C.D.13 - 118 - 2-201 34km
Système de Nivellement
par rapport au point de repère au point de repère au point de repère

Entreprise

Entreprise BESSAC
Le Rivet
81 120 REALMONT
Tél : 05.63.55.51.29

Echelle 1/500

Plan réalisé le: Novembre 2010





Plan 1/3



Plan de Recollement - Topographie - Travaux Info-graphie
"Piramide" - 5, lot de Pouchouville - B2100 CASTEL SARRASIN
16 - Fax : 05.65.04.92.16 - Port : 06.85.95.44.78 - E-Mail : resotopo@wanadoo.fr



Plan de situation

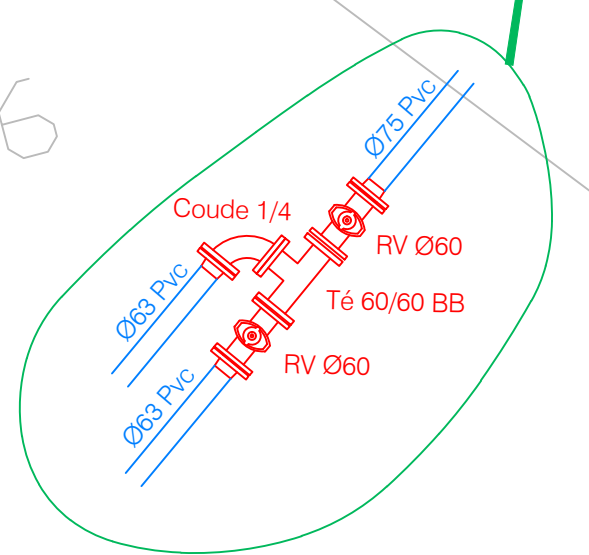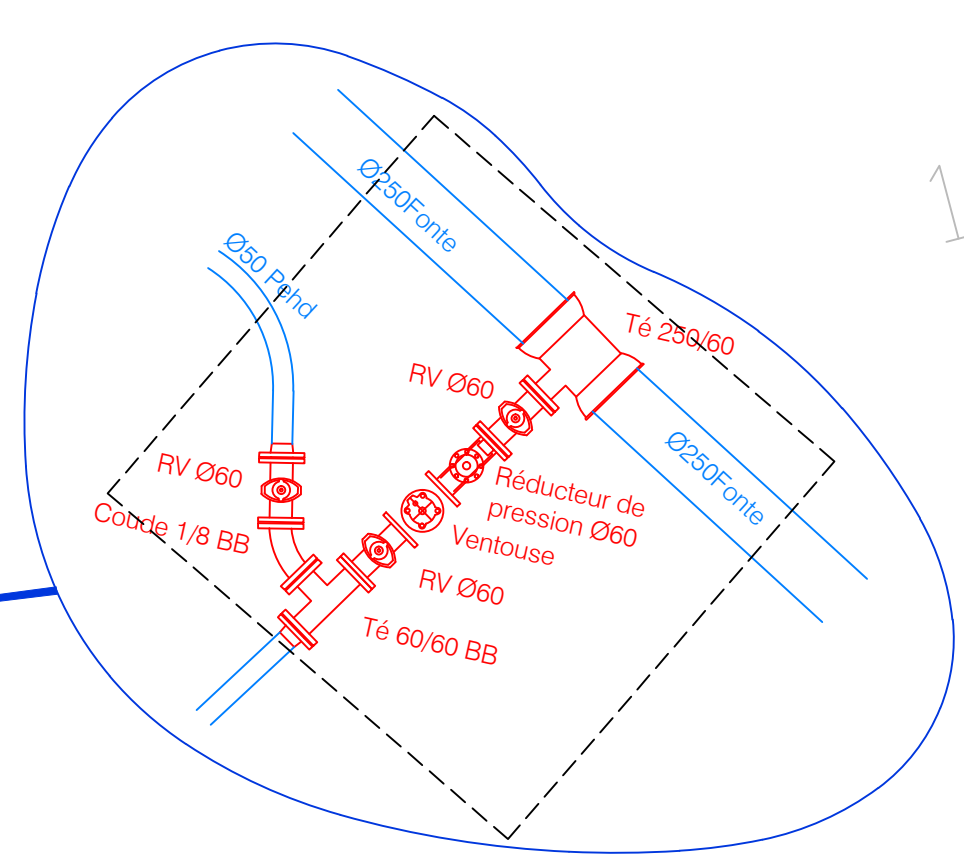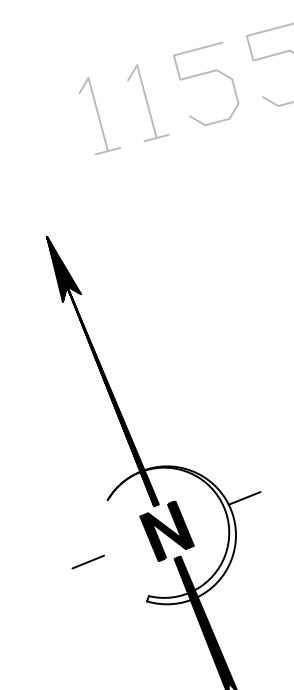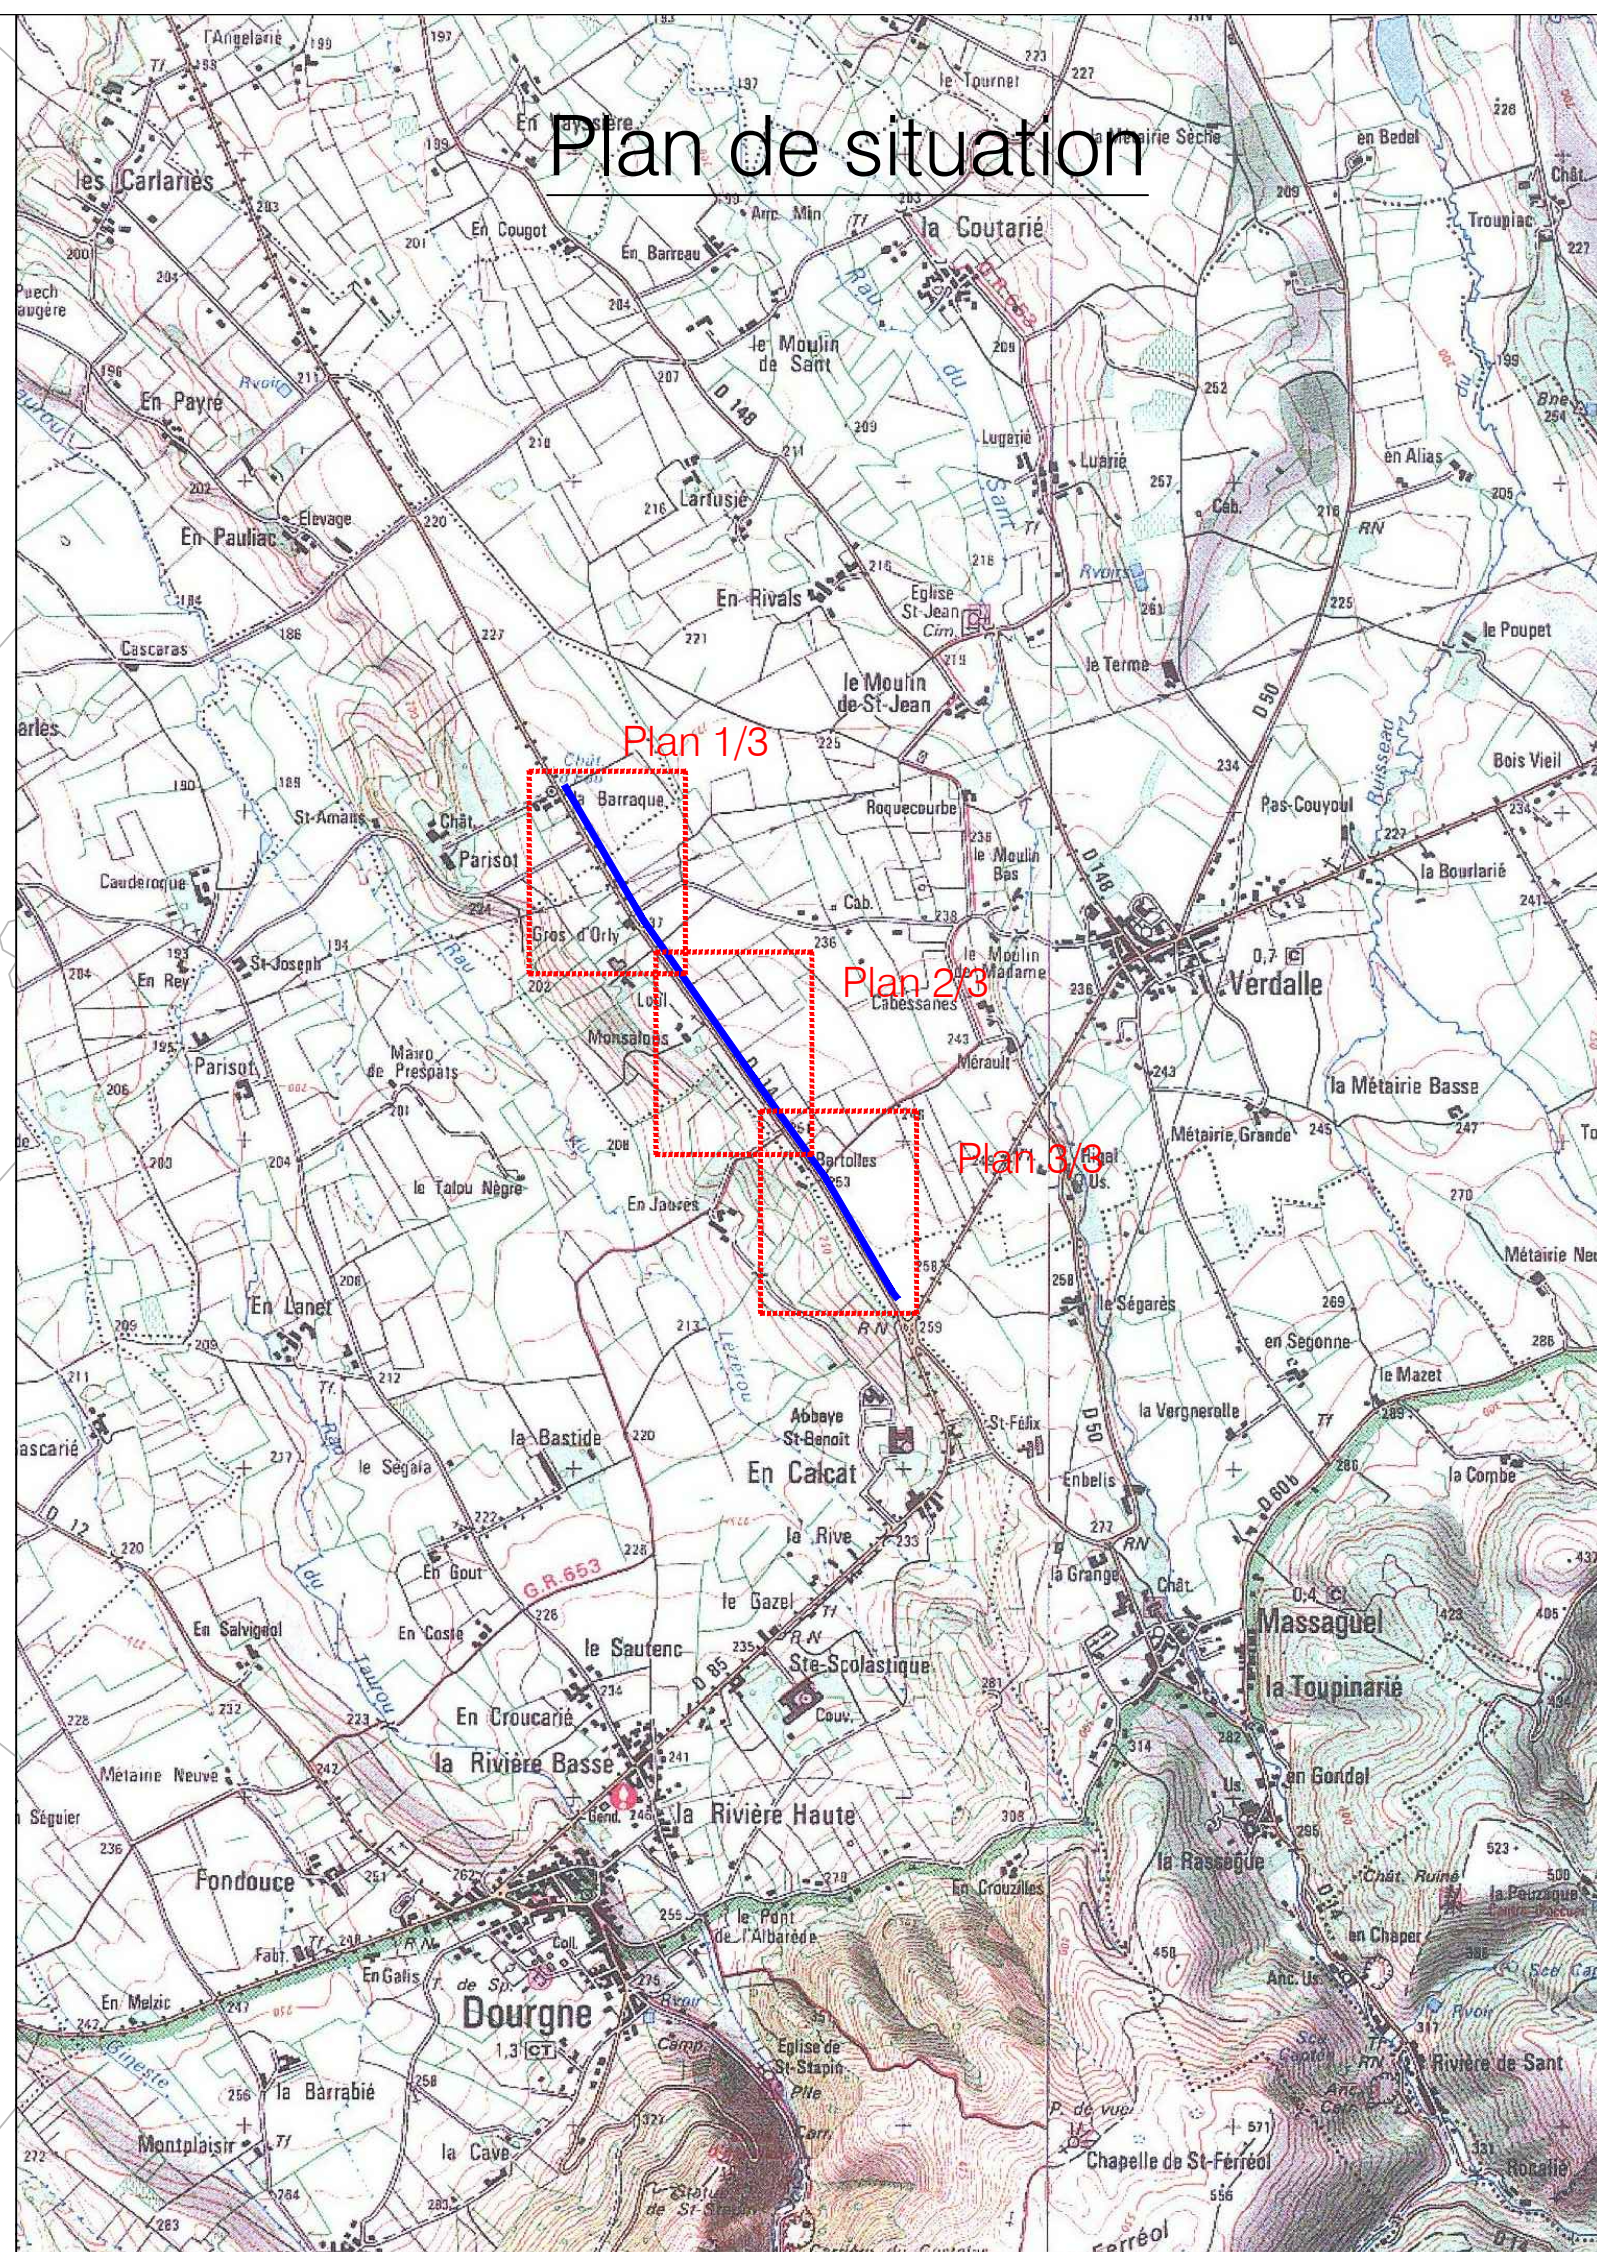

S.I.A.E.P. du SANT

Département du TARN

Commune de MASSAGUEL-DOURGNE-St AVIT

PLAN DE RECOLEMENT

Alimentation en Eau Potable

Renforcement La Barraque - La Pierre Plantée
Tranche Ferme et Tranche Conditionnelle

NOTE :
NIVELLEMENT RATTACHE AU NGF-IGN 1969

REFERENCE DE NIVELLEMENT:
REPERE : Z D L3 - 118 _ Z=281.943m
Eglise de Massoguel
Antenne sautoisest du mur de façade antérieur nord-ouest du clocher

	Entreprise	
	Entreprise BESSAC Le Rivet 81 120 REALMONT Tél : 05.63.55.51.29	
Echelle 1/500	Plan réalisé le: Novembre 2010	Plan 2/3













Plan de Recolement - Topographie - Travaux Infoographie
" Bourgade " - 3, lot de Beucheville - 82100 CASTEL SARRASIN
Tél - Fax : 05.65.04.9216 - Port : 06.85.95.44.78 - E-Mail : resotopo@wanadoo.fr

Tél - Fax : 06.63.04.92.16 - Port : 06.83.95.44.78 - E-Mail : resotops@wanadoo.fr

- LEGENDE

LEGENDE

Conduite de distribution	 Ø110PVC
Conduite de branchement	 Ø25Pehd
Robinet d'arrêt branchement	
Niche	
Robinet vanne	
Poteau d'incendie	
Ventouse	
Vidange	

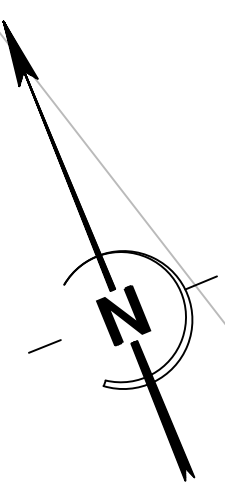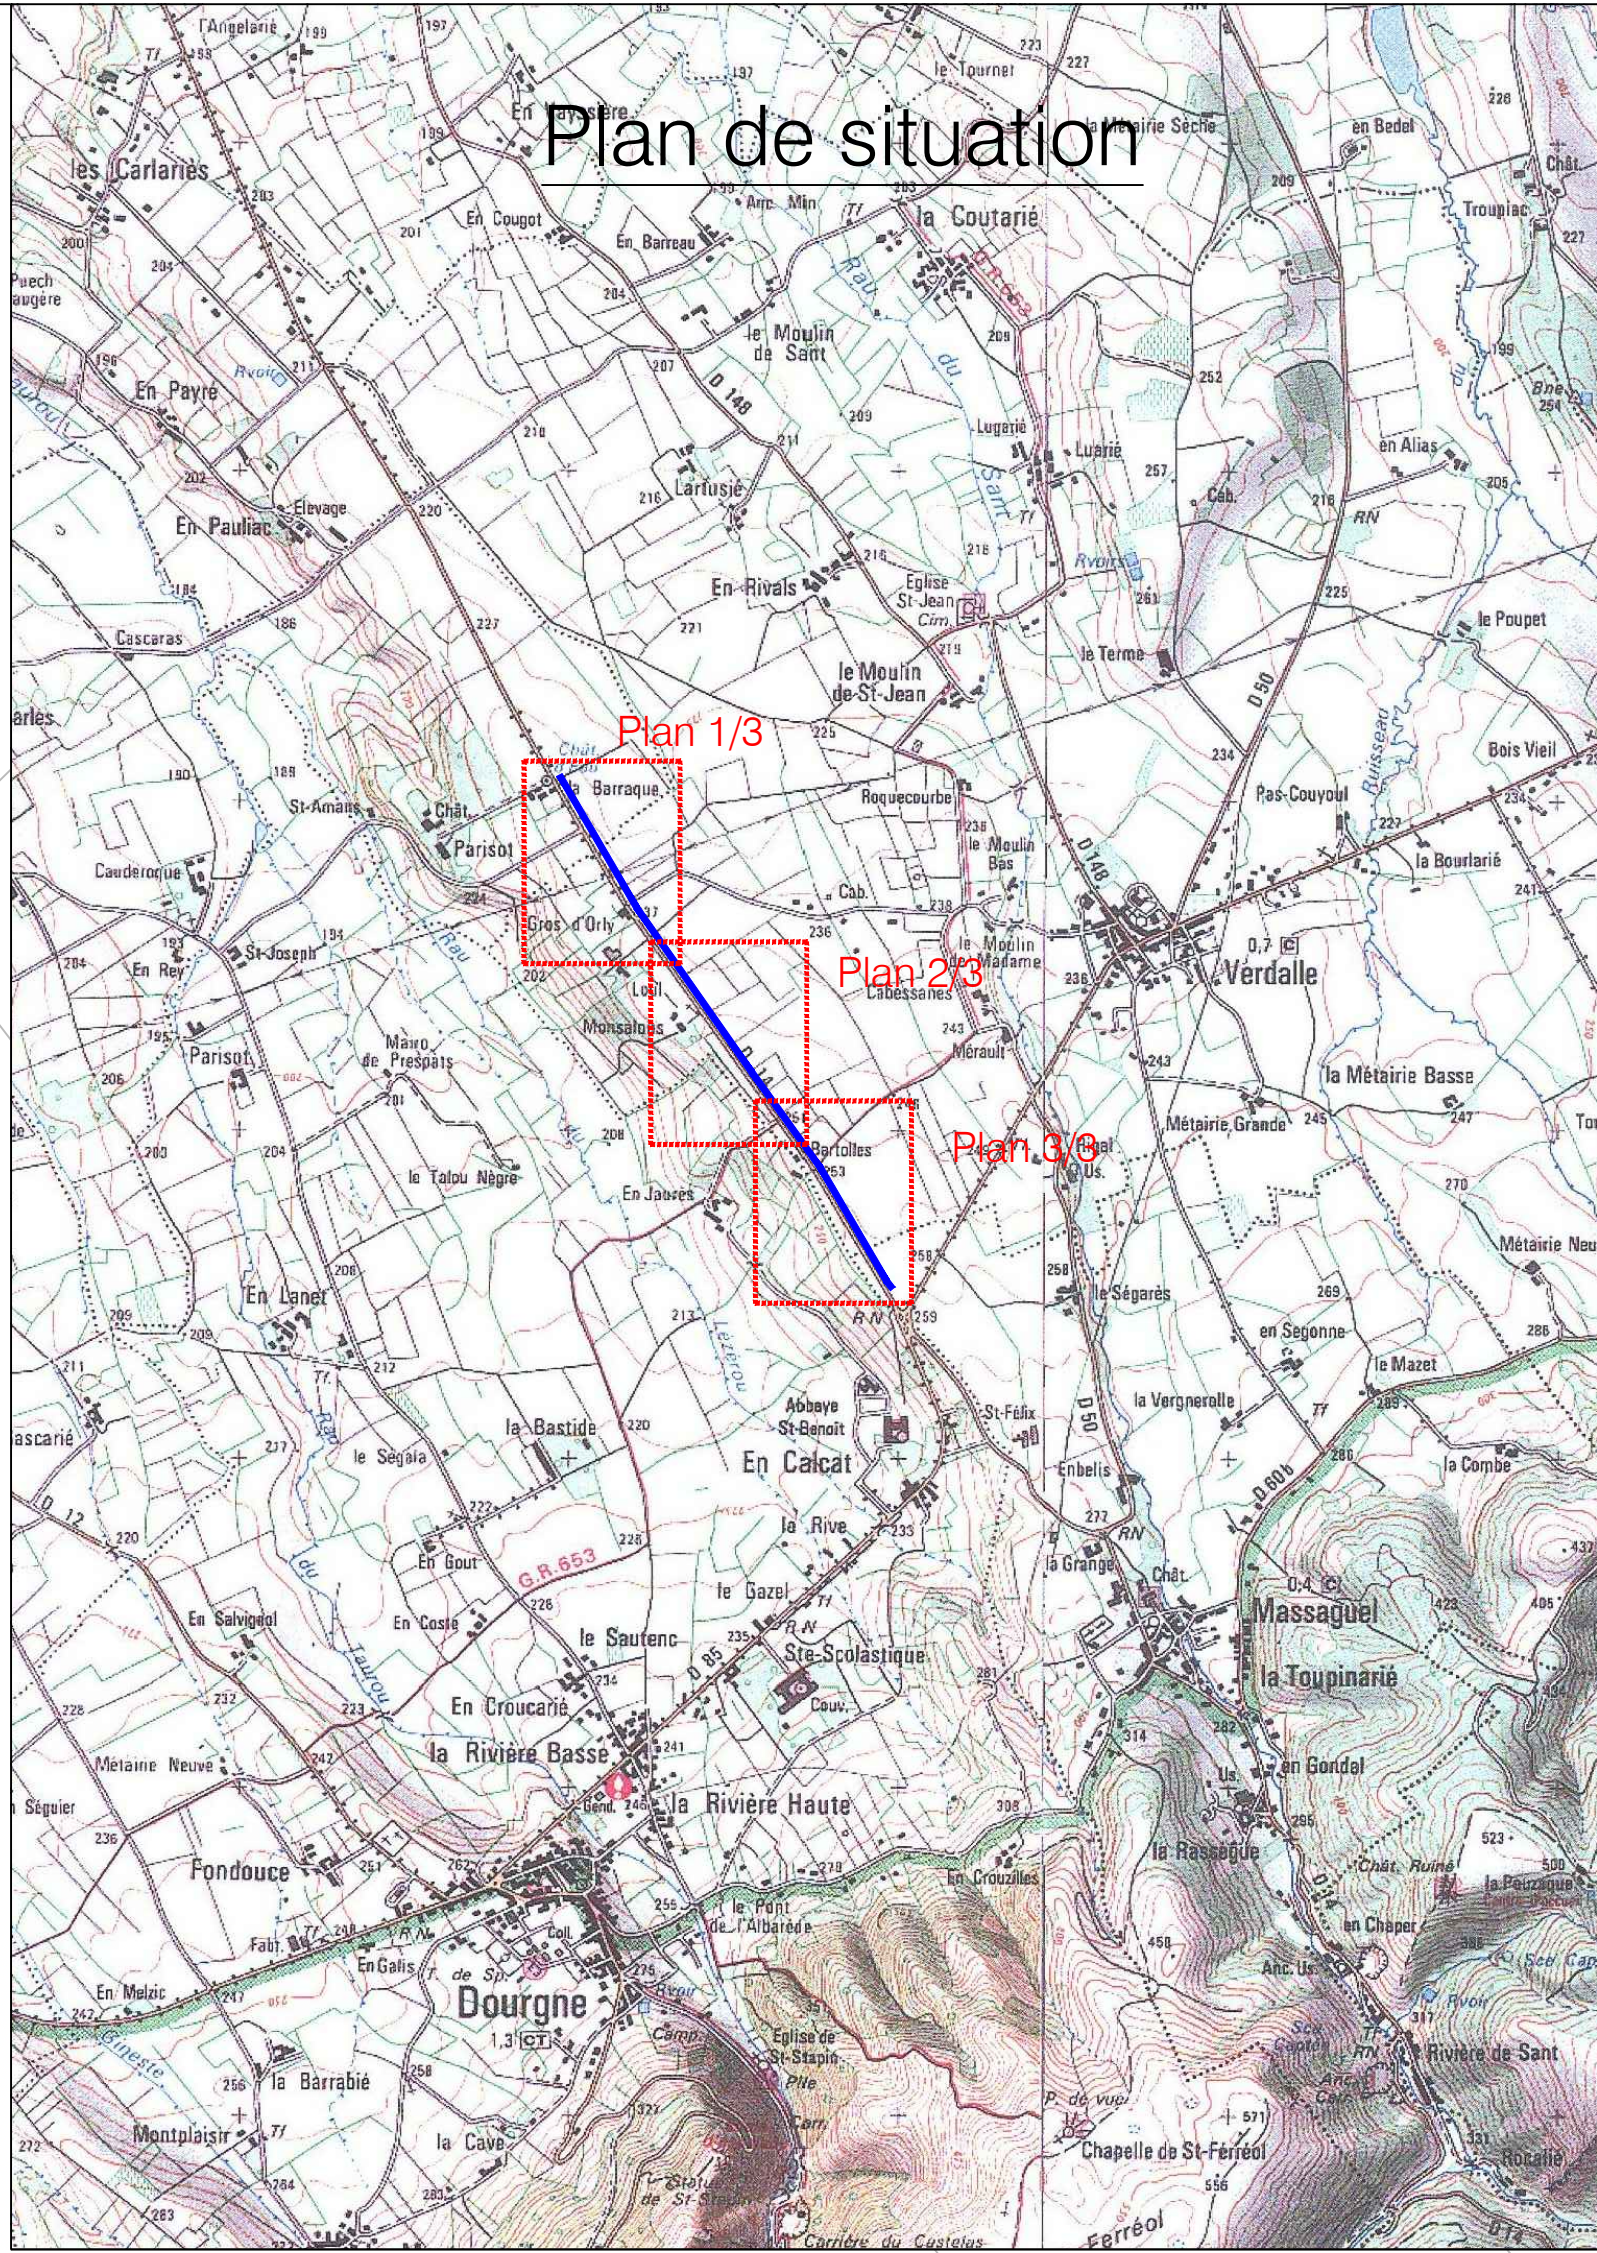

LEGENDE

Conduite de distribution	■110PVC
Conduite de branchement	■25PVC
Robinet d'arrêt branchement	■
Niche	■
Robinet vanne	■
Poteau d'incendie	■
Ventouse	■
Vidange	■

S.I.A.E.P. du SANT

Département du TARN
Commune de MASSAGUEL-DOURGNE-St AVIT

PLAN DE RECOLEMENT

Alimentation en Eau Potable

Renforcement La Barraque - La Pierre Plantée
Tranche Ferme et Tranche Conditionnelle

NOTA:
RELEVÉS ET MATIÈRES AU N° 100
REFERENCE DE NIVELLEMENT:
Niveau: 2.01.1.118, 2-01.1.118
Echelle de Nivellment:
Carré: 1/100000

	Entreprise	
	Entreprise BESSAC Le Rivet 81 120 REALMONT Tél : 05.63.55.51.29	
Echelle 1/500	Plan réalisé le: Novembre 2010	Plan 3/3



Plan de Recolement - Topographie - Travaux Informatique
" Bourasé " - 3, lot de Bourasé - B2100 CASILSARRASIN
Tél - Fax : 05.63.04.92.16 - Port : 05.63.95.44.78 - E-Mail : resotopo@wanadoo.fr

S.I.A.E.P. du SANT

Département du TARN
Commune de MASSAGUEL-DOURGNE-St AVIT


PLAN DE RECOLEMENT



Alimentation en Eau Potable

Renforcement La Barraque - La Pierre Plantée
Tranche Ferme et Tranche Conditionnelle

NOTA:
RELEVEMENT INSTRUMENTAL AU NIV. IGN 1980
REFERENCE DE NIVELEMENT:
REPERE: COLAS 119 - 2-201-8045
Sont indiqués les cotes de l'axe de l'ouvrage et les cotes de l'ouvrage

Maitre d'Oeuvre	Entreprise	
D.D.E.A. 81 19, Rue de Siron 81000 ALBI	 Entreprise OULES Chemin de Lourmet BP 9 31180 Castelmorou Tél : 05.61.09.14.16	
Echelle 1/250	Plan réalisé le: Novembre 2010	Plan 1/5

	Plan de Recollement - Topographie - Travaux Informatique "Barraque" - 2, lot de Barraque - 82100 CASTELMOROU Tél - Fax: 05.65.04.92.16 - Port: 05.65.99.44.15 - E-Mail: resotopo@resotopo.fr
--	--

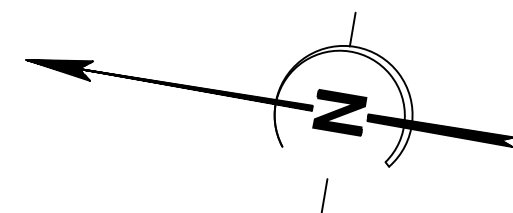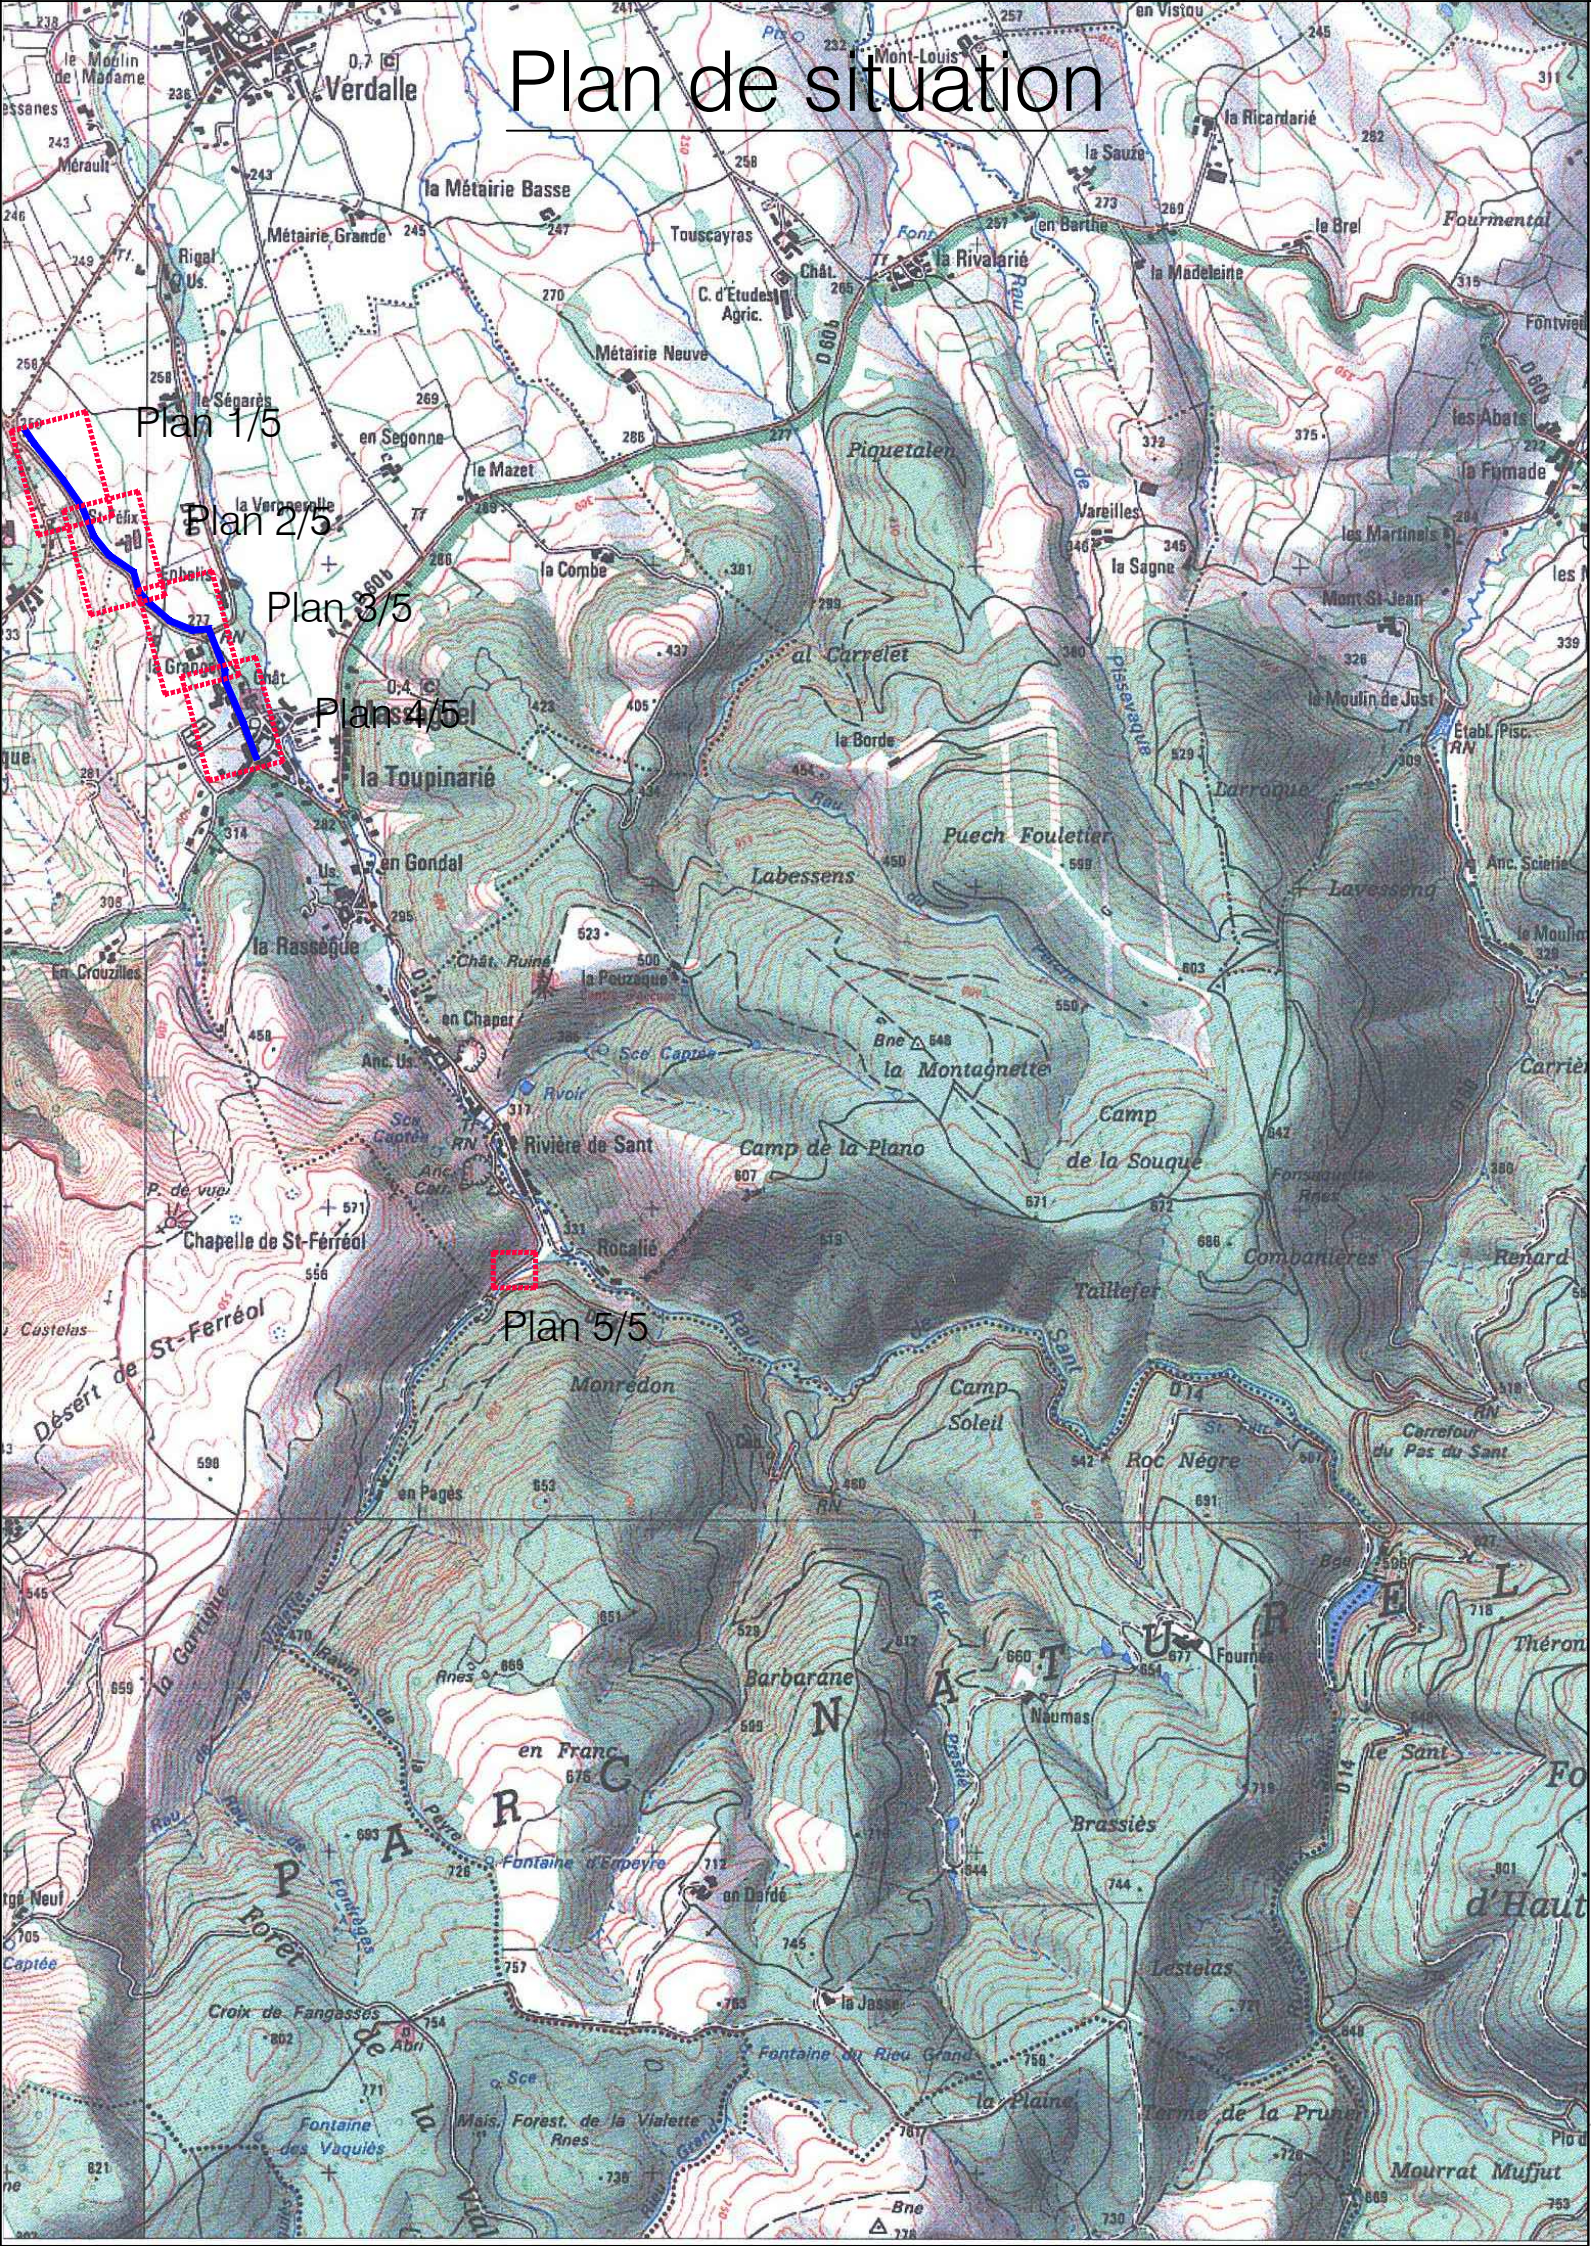

219

215

242

LA PIERRE
PLANTÉE

243

244

245

241

240

239

238

LEGENDE	
Conduite de distribution	Ø250 Fonte
Conduite de branchement	Ø250 Polyd.
Robinet d'arrêt branchement	■
Niche	■
Robinet vaine	■
Poteau d'incendie	■
Ventouse	■
Vidange	■

S.I.A.E.P. du SANT

Département du TARN
Commune de MASSAGUEL-DOURGNE-St AVIT



PLAN DE RECOLEMENT

Alimentation en Eau Potable







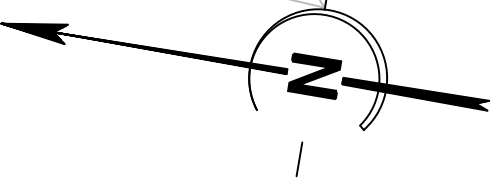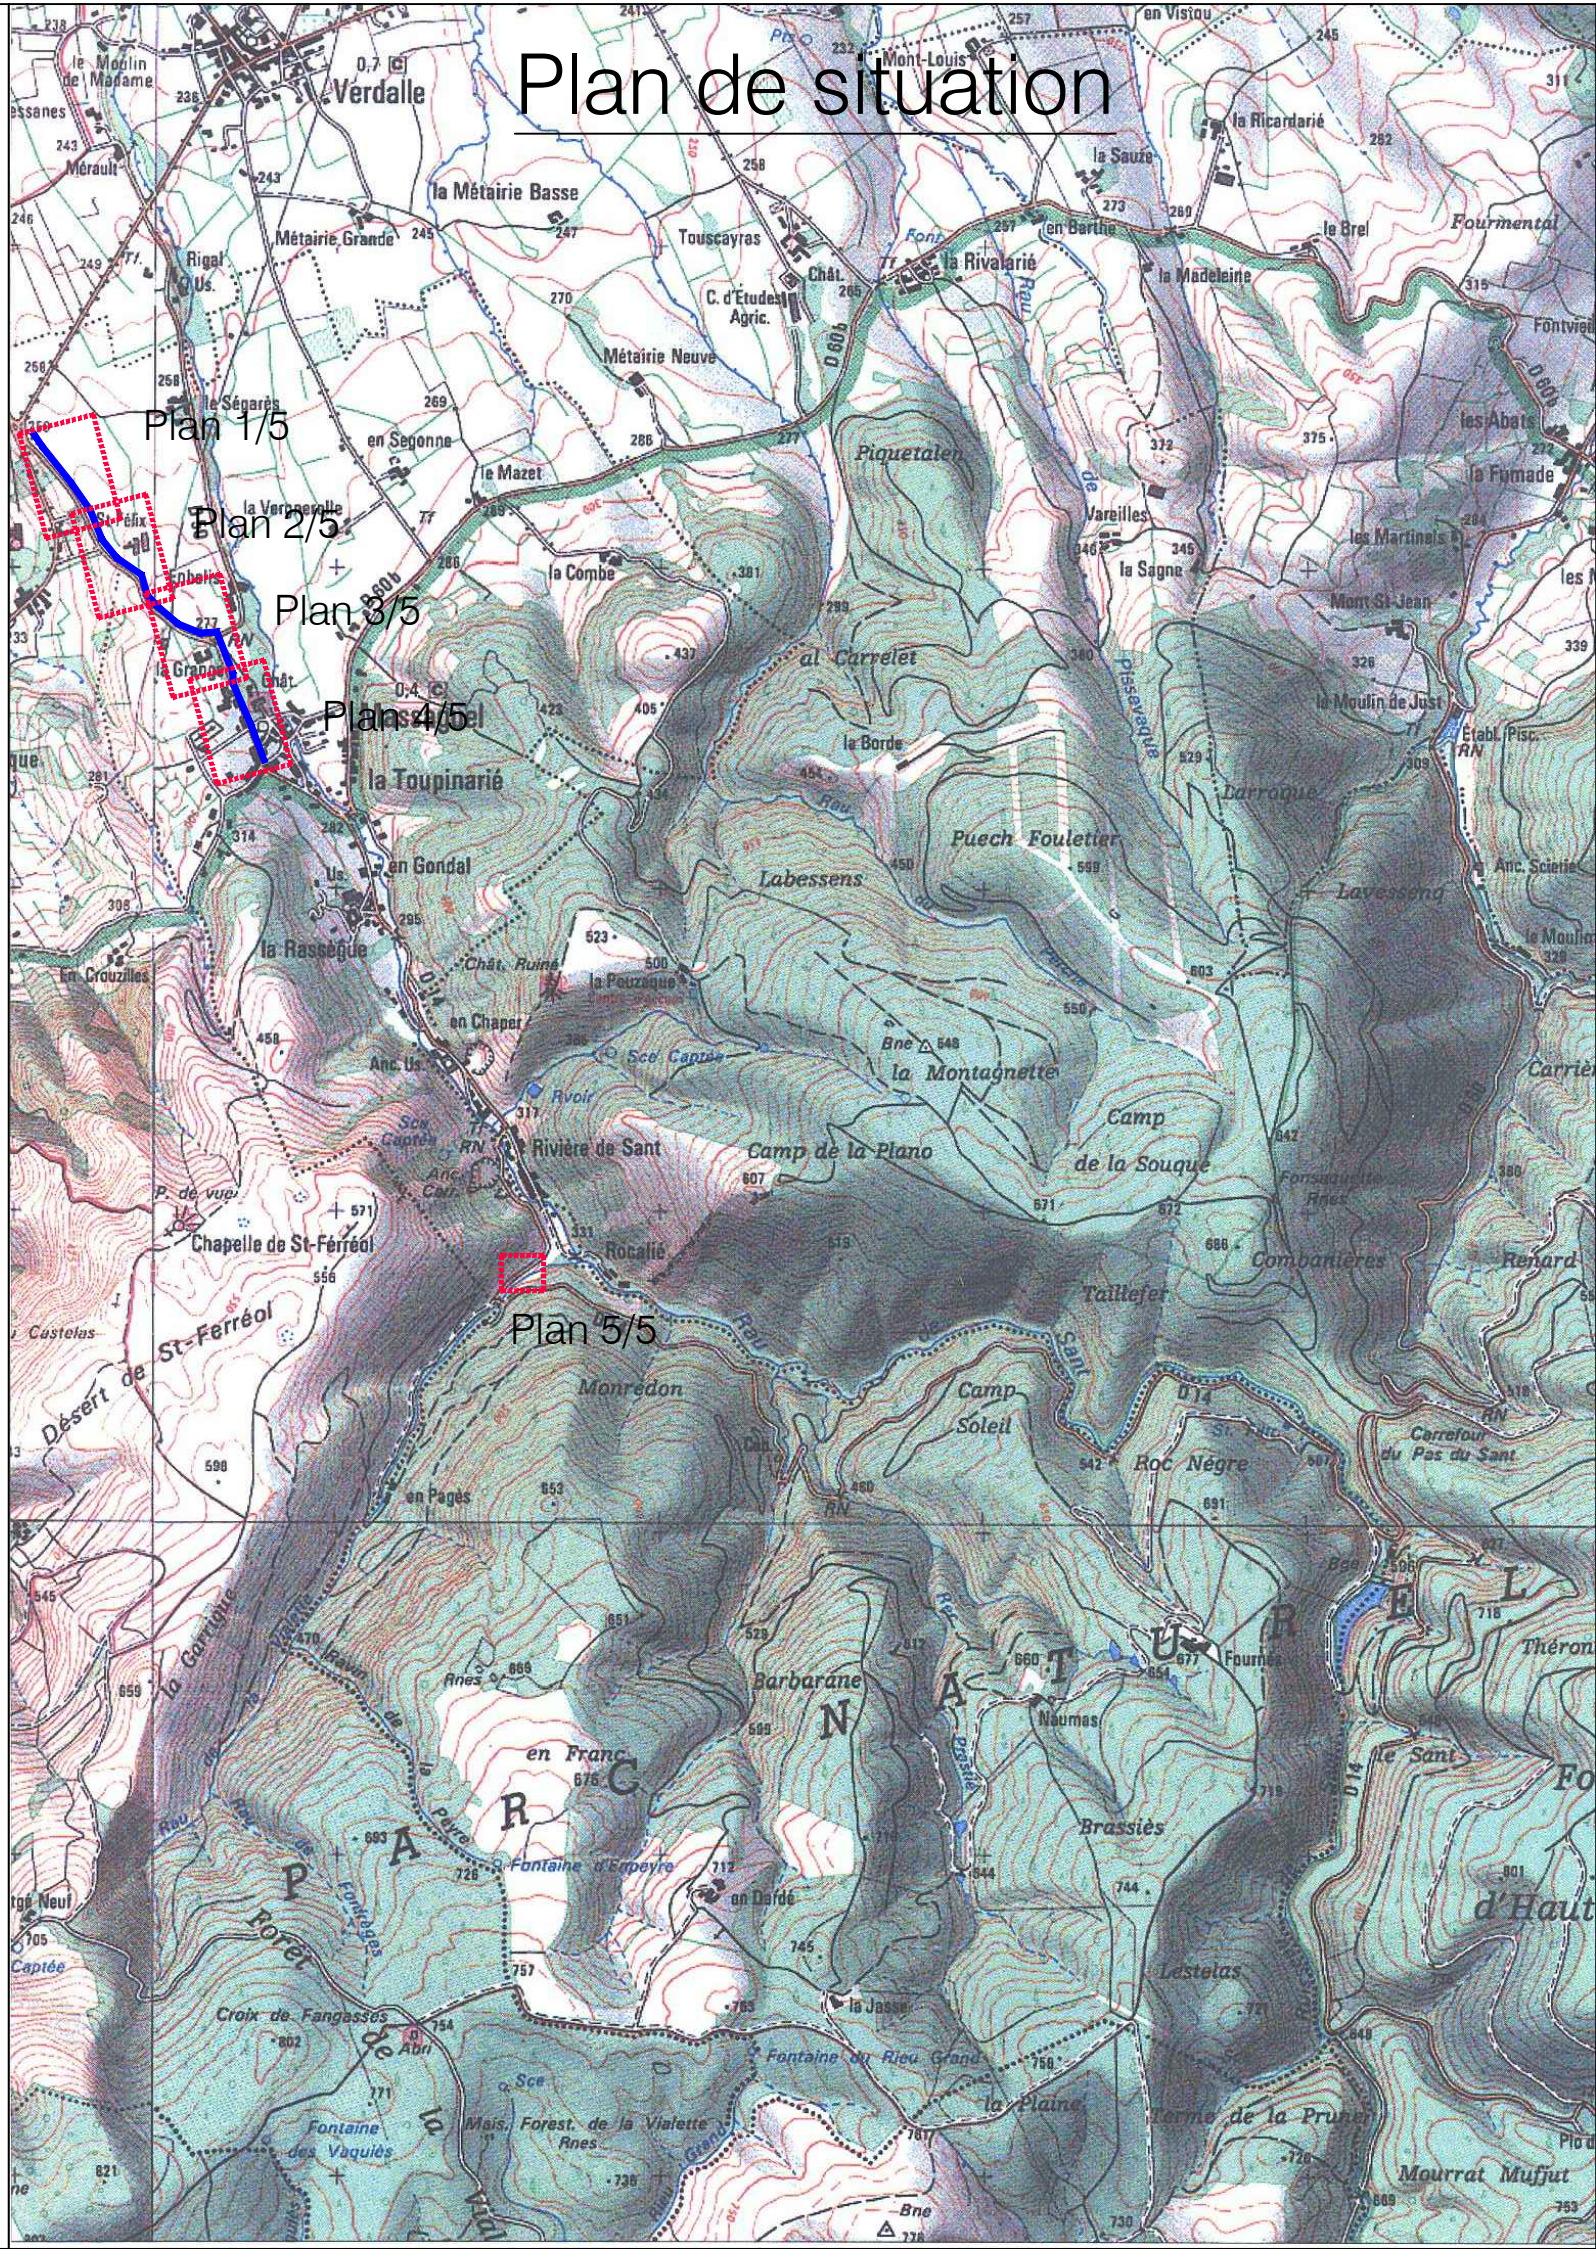

Renforcement La Barraque - La Pierre Plantée
Tranche Ferme et Tranche Conditionnelle


NOTA:
RELEVEMENT MATRIQUE AU 1/500 000 1980
REFERENCE DE NIVELLEMENT:
NAPES 2 013 - 119 - 2-081 1980
Ligne de Référence

Maitre d'Oeuvre	Entreprise	
D.D.E.A. 81 19, Rue de Siron 81000 ALBI	 Entreprise OULES Chemin de Lourmet BP 9 31180 Castelmaurou Tél : 05.61.09.14.16	
Echelle 1/200	Plan réalisé le: Novembre 2010	Plan 2/5
 Plan de Recollement - Topographie - Travaux d'Infographie "Barraque" - 3, lot de Poudrette - 82000 CASTELMAUROU Tél : 05.61.09.14.16 - Fax : 05.61.09.14.17 - E-Mail : resotopo@albi.fr		



LEGENDE

Conduite de distribution		Ø250 Fonte
Conduite de branchement		Ø250 fonte
Robinet d'arrêt branchement		
Niche		
Robinet vance		
Poteau d'incendie		
Ventouse		
Vidange		

 

S.I.A.E.P. du SART

Département du TARN
Commune de MASSAGUEL-DOURGNE-St AVIT


PLAN DE RECOLEMENT

Alimentation en Eau Potable


Renforcement La Barraque - La Pierre Plantée
Tranche Ferme et Tranche Conditionnelle

NOTA :
TABLELLEMENT D'ATTACHE AU N° 100
REFERENCE DE NIVELLEMENT
Région : 2222110 - 0-000000
Echelle de Massaguel
L'ensemble des données de ce plan de situation est le résultat de la consultation


Entreprise
Entreprise OULES
Chemin de Lourmet BP 9
31180 Castelmaurou
Tél : 05.61.09.14.16

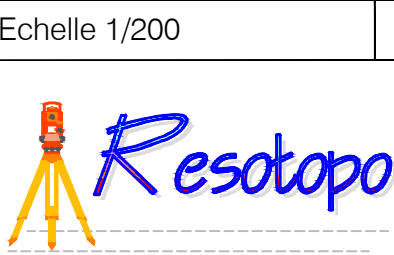

Plan de Recodement - Topographie - Travaux Informatique
"11 Baraque" - 3, lot de Peygoulle - 82100 CASTELMAUROU
Tél : Fax : 05.63.04.92.16 - Port : 05.63.95.44.70 - E-Mail : mresotopo@resotopo.fr

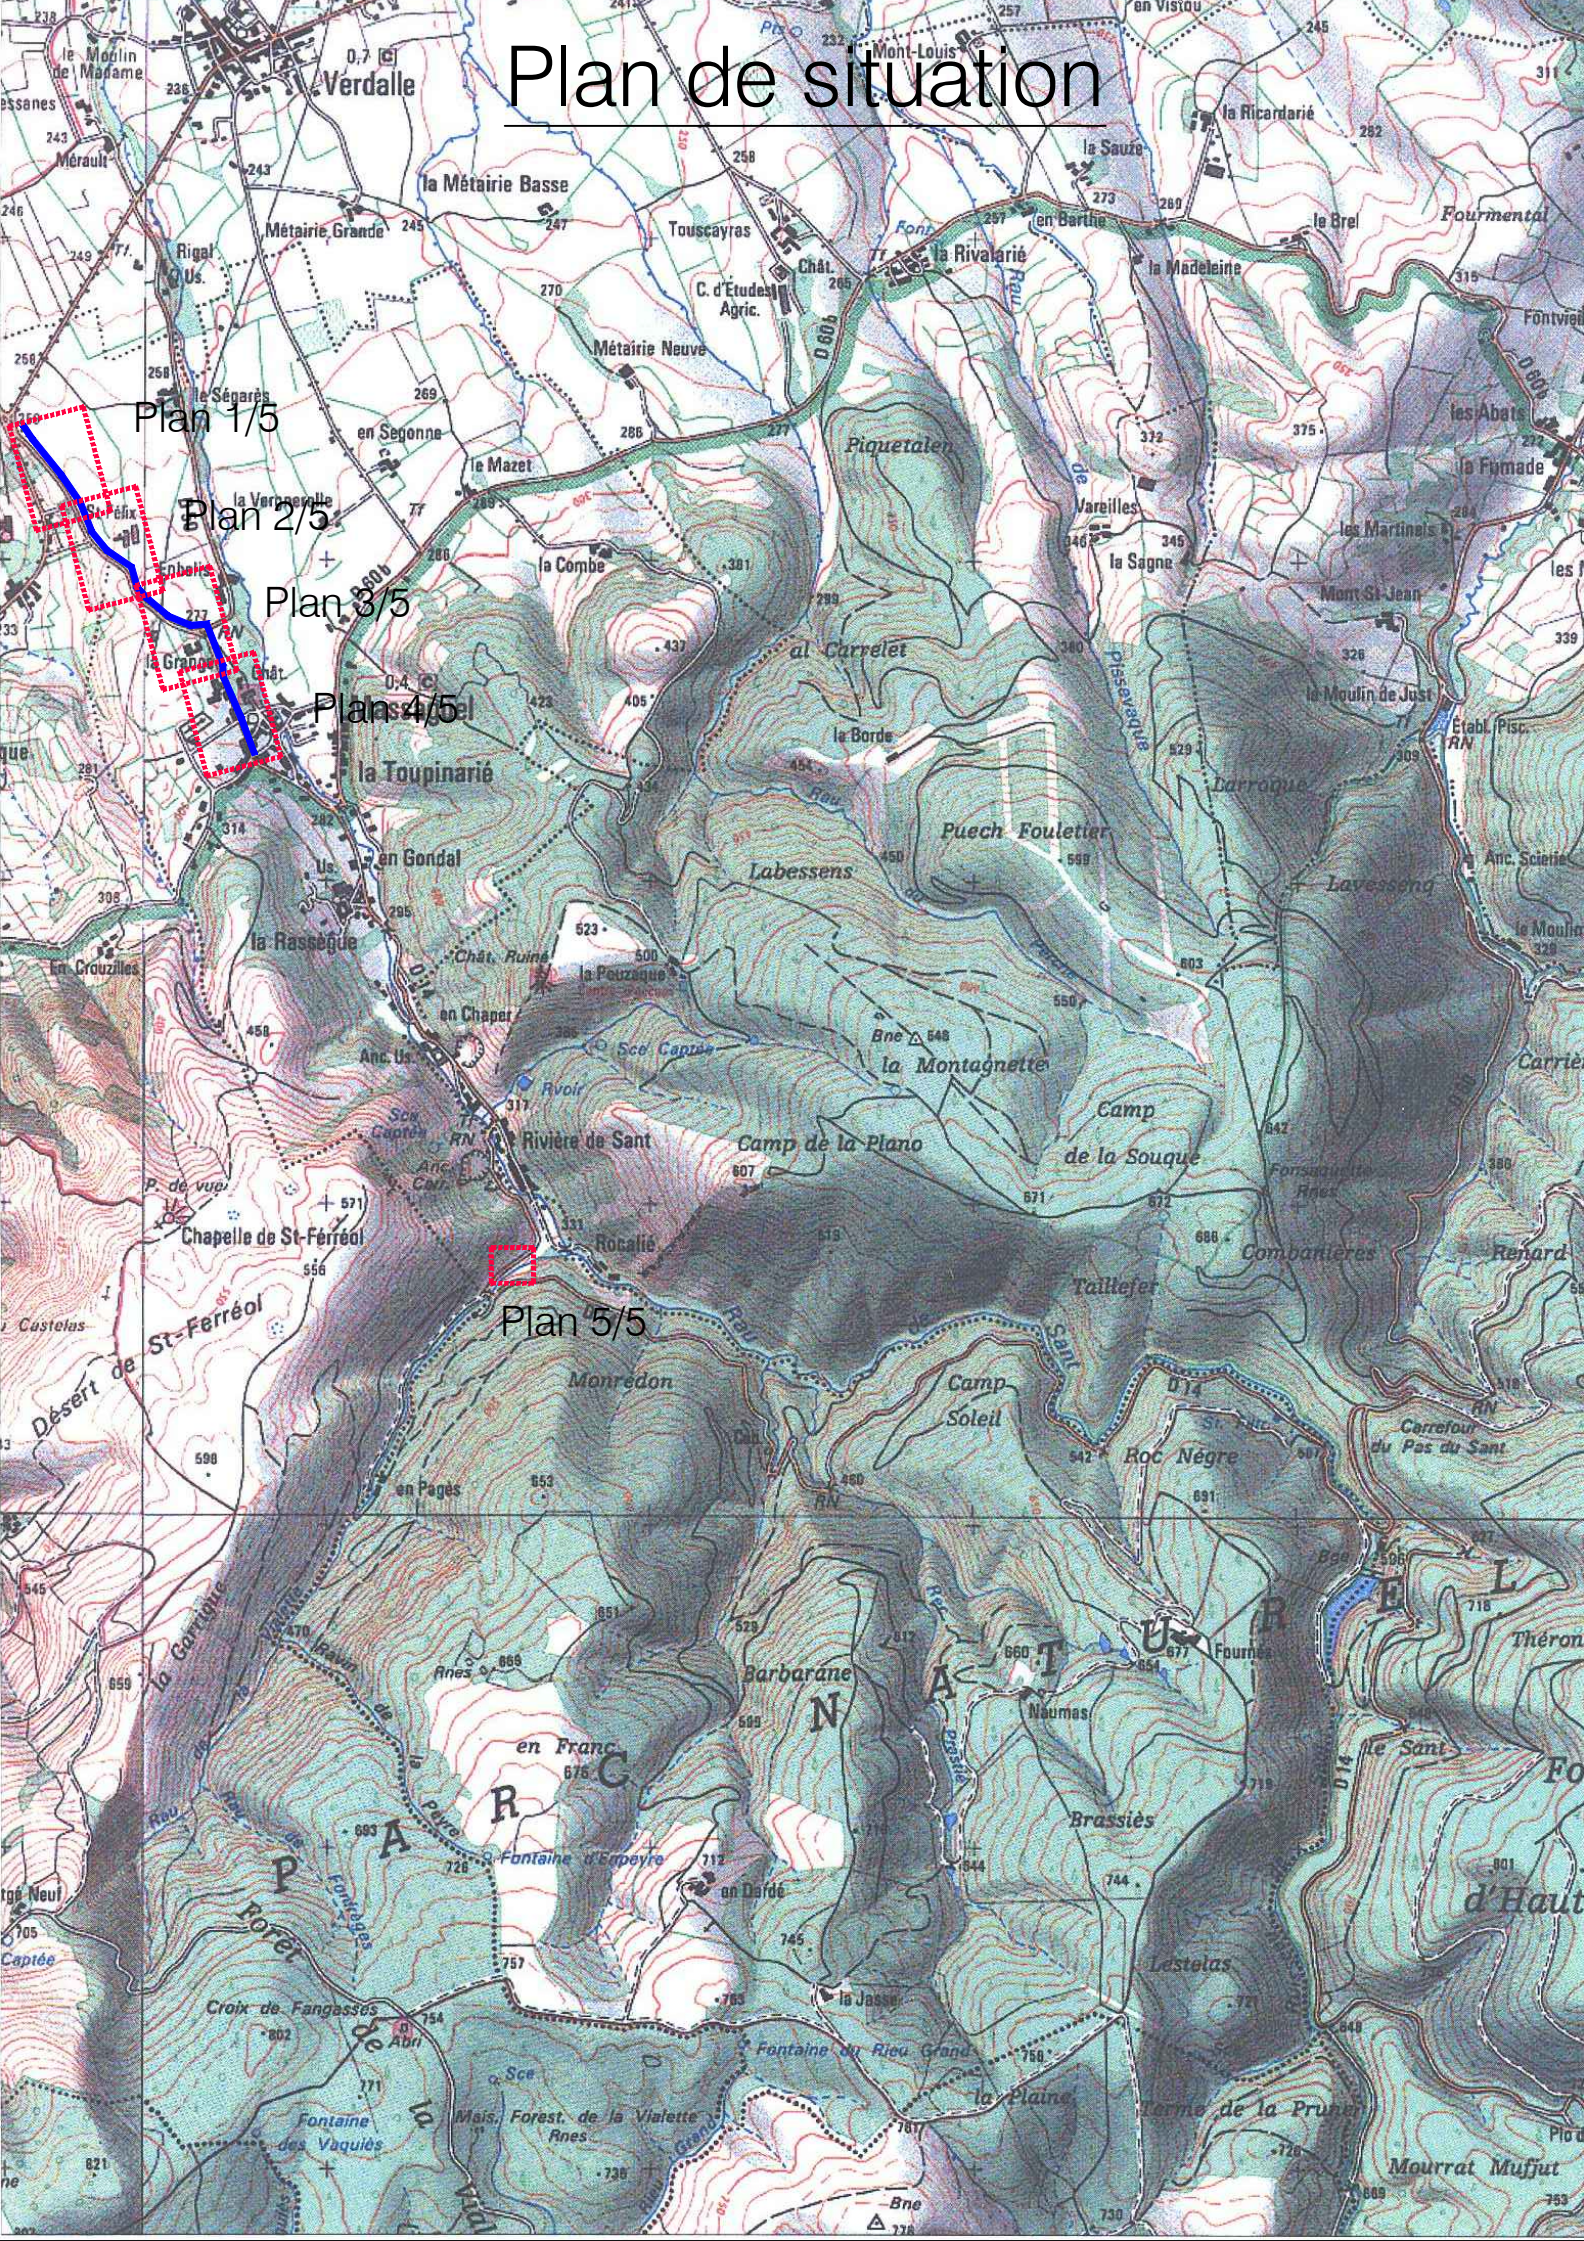

Avenue André CABROL

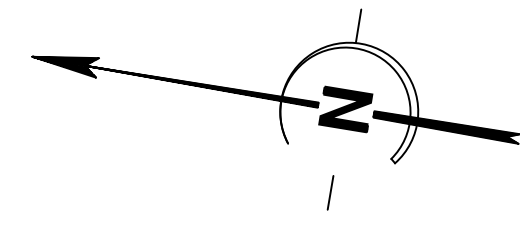

LEGENDE

- Conduite de distribution
- Conduite de branchement
- Robinet d'arrêt branchement
- Niche
- Robinet vanne
- Poteau d'incendie
- Ventouse
- Vidange



S.I.A.E.P. du SANT

Département du TARN
Commune de MASSAGUEL-DOURGNE-St AVIT

PLAN DE RECOLEMENT

Alimentation en Eau Potable

Renforcement La Barraque - La Pierre Plantée
Tranche Ferme et Tranche Conditionnelle

NOTA :
NIVELLEMENT BATHYMETRIQUE AU NIGM IGN 1989
REFERENCE DE NIVELLEMENT :
IGN 2011, 118, 2-100-1400
Eglise de Massaguel

Entreprise



Entreprise OULES
Chemin de Lourmet BP 9
31180 Castelmorou
Tél : 05.61.09.14.16

Echelle 1/200


Plan réalisé le: Novembre 2010

Plan 4/5





Plan de Recolement - Topographie - Travaux Infographie
"Barraque" - 3, lot de Baycheville - 62100 CASTELMOROU
Tél : Fax : 05.65.04.9216 - Port : 06.85.95.44.78 - E-Mail : resotopo@wanadoo.fr

Plan de situation

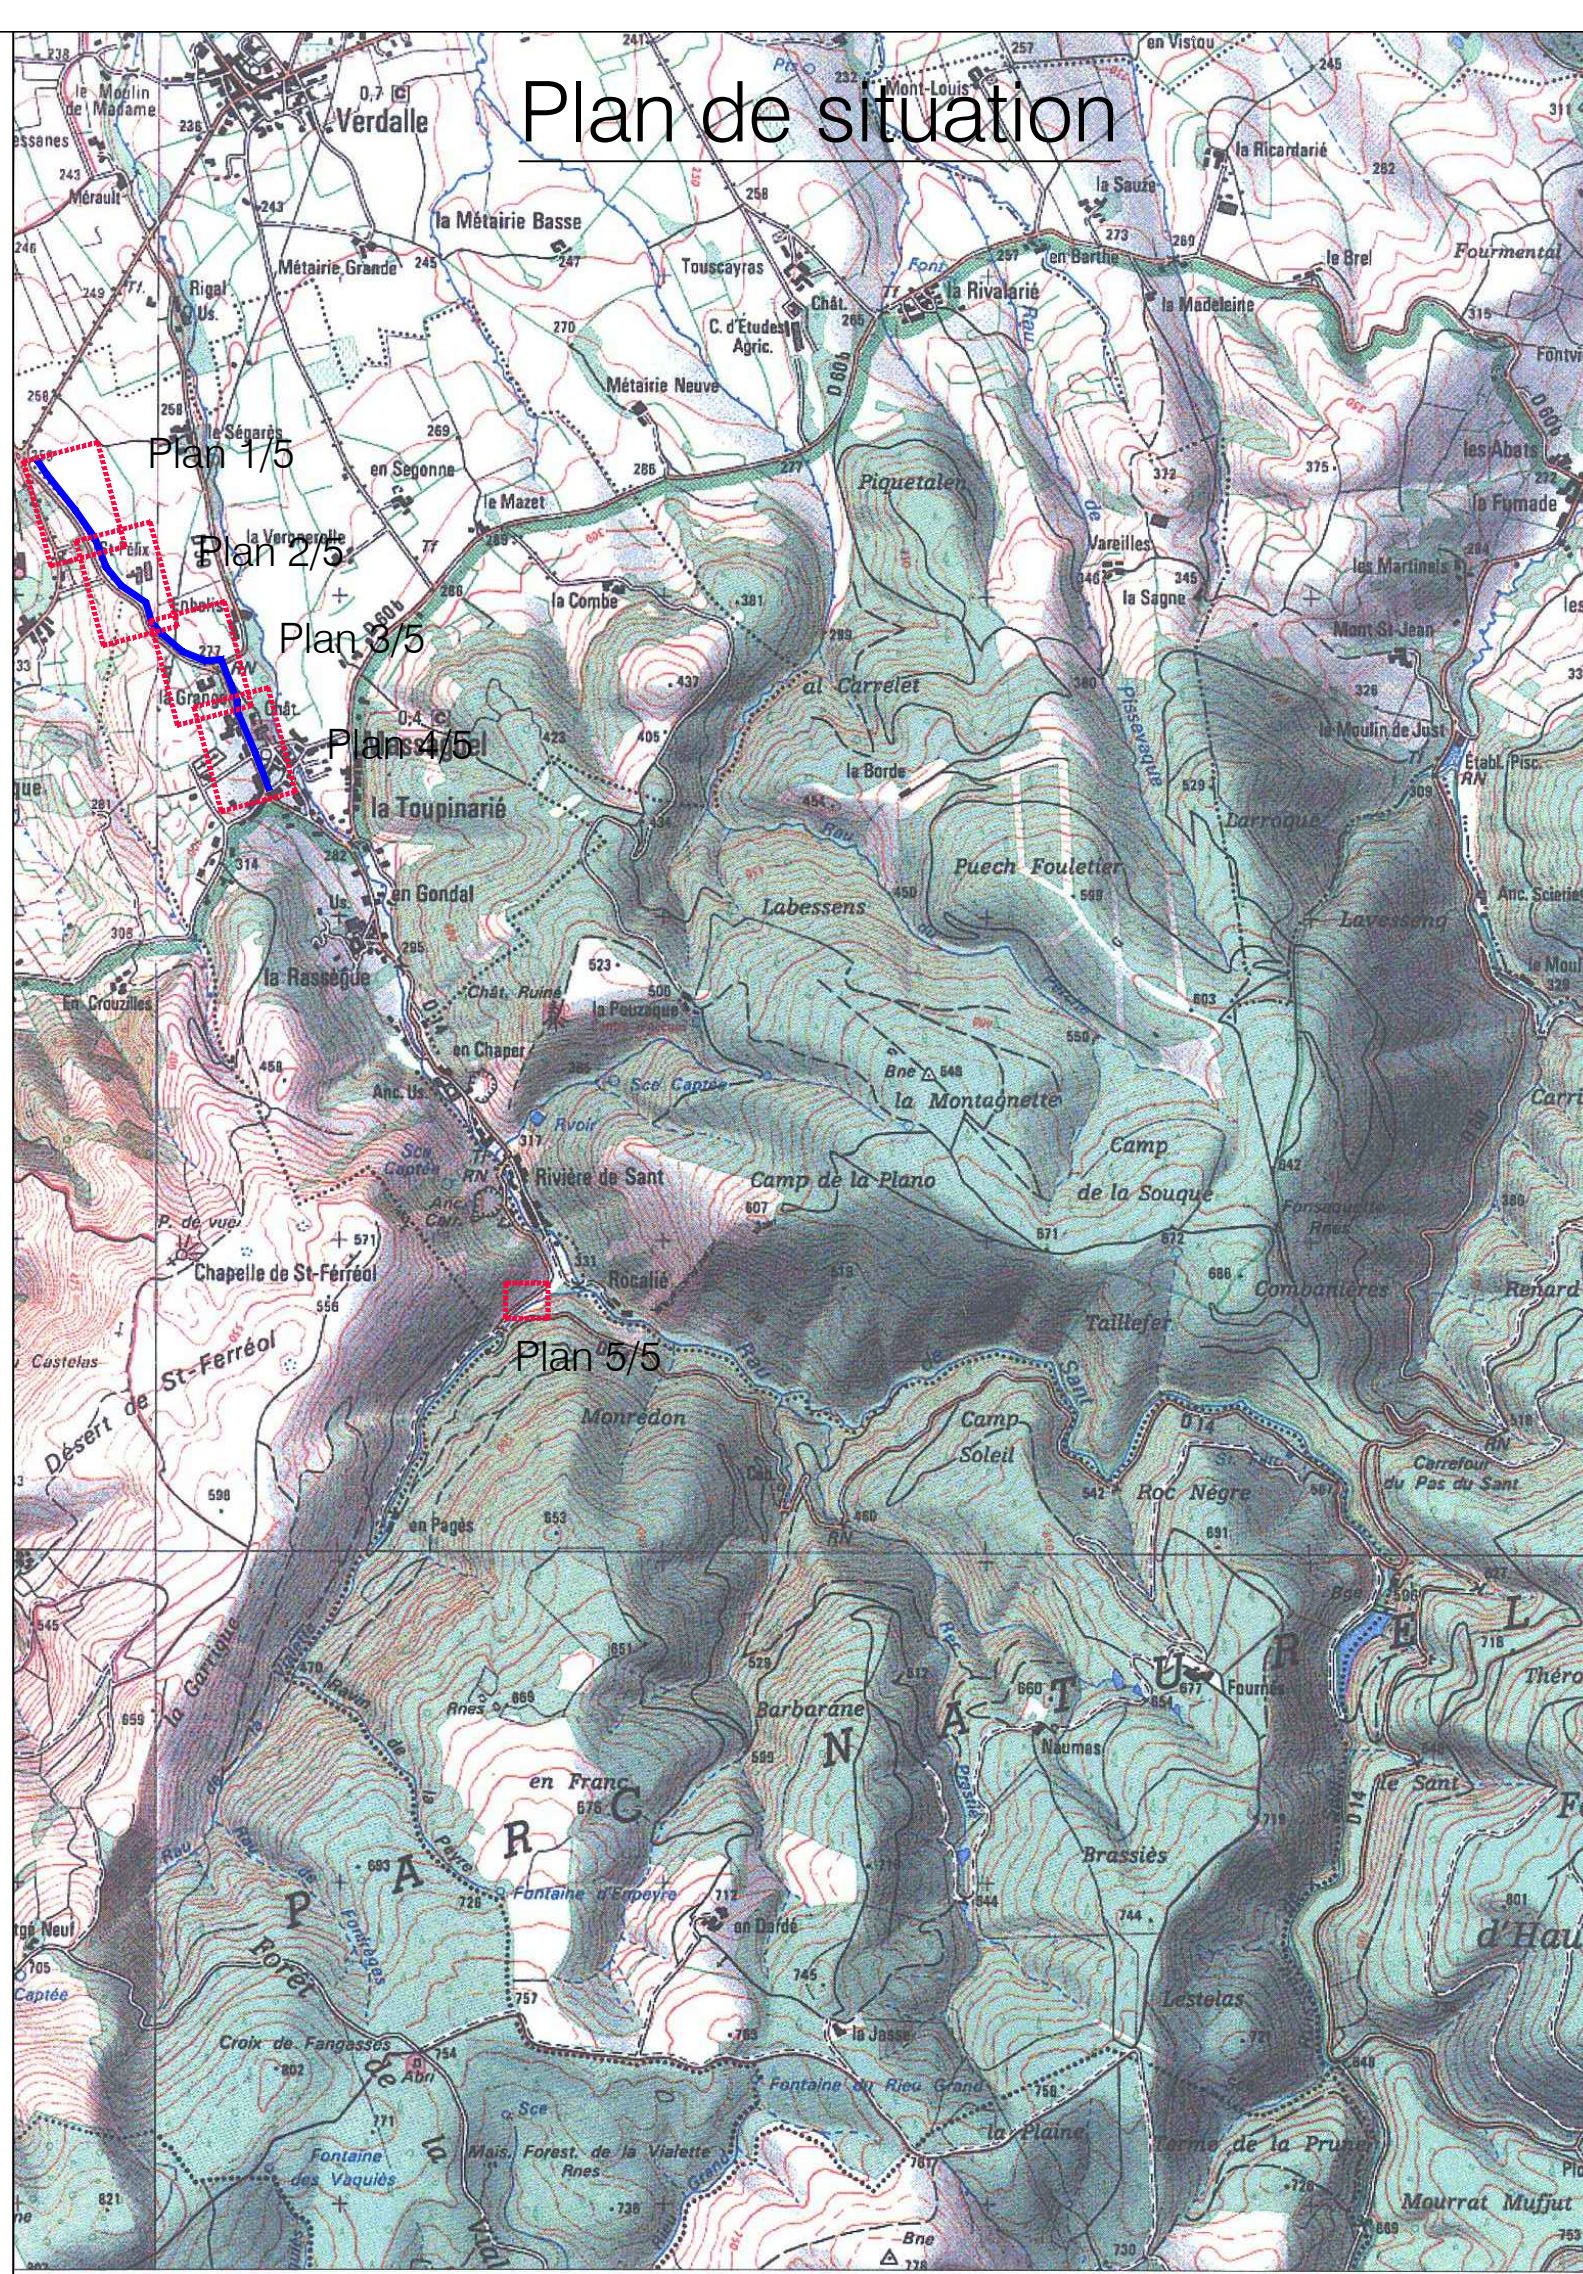

LEGENDE	
Conduite de distribution	Ø 250 Fonte
Conduite de branchement	Ø 25 PVC

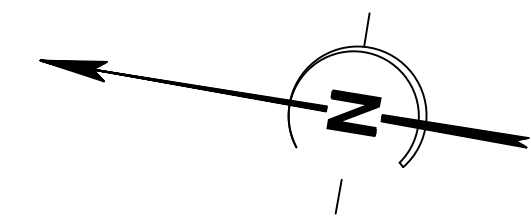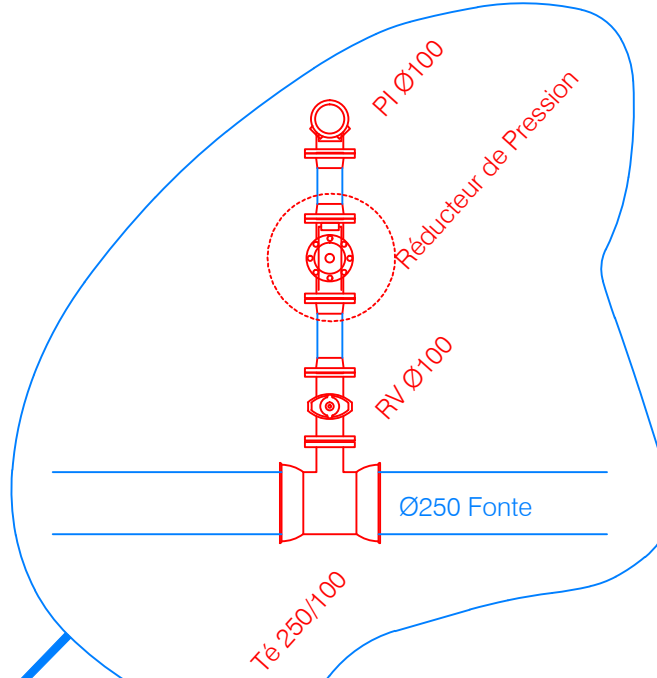

Avenue André CABROL

Rue du Pont

Avenue André CABROL

Rue de l'Eglise

Rue des PERRUQUIERS

Département du TARN
Commune de MASSAGUEL-DOURGNE-St AVIT



PLAN DE RECOLEMENT

Alimentation en Eau Potable

Renforcement La Barraque - La Pierre Plantée
Tranche Ferme et Tranche Conditionnelle

Débimetre DN 200

NOTA :
NIVELLEMENT RATTACHE AU NGF-IGN 1969
REFERENCE DE NIVELLEMENT:
REPERE: Z.D.L3 - 118 _ Z=281.943m
Eglise de Massaguel
Jambage sud-ouest du mur de façade antérieur nord-ouest du clocher

Maitre d'Oeuvre	Entreprise	
D.D.E.A. 81 19, Rue de Siron 81000 ALBI		Entreprise OULES Chemin de Lourmet BP 9 31180 Castelmaurou Tél : 05.61.09.14.16
Echelle 1/250	Plan réalisé le: Novembre 2010	Plan 5/5
 <div>Plan de Recolement - Topographie - Travaux Infographie " Bourgade" - 3, lot de Beucheville - 82100 CASTELSARRASIN Tél - Fax : 05 63 04 92 16 - Port : 06 83 95 44 78 - E-Mail : resotopo@wanadoo.fr</div>		

